

A

Wł 9+	625 ² YAKY żp
Wł 19+	— " —
Wł 7+	— " —
Wł 17+	— " —
Wł 29-	— " —
Wł 39-	— " —
Wł 5+	— " —
Wł 15+	— " —
Wł 28A-	— " —
Wł 38-	— " —
Wł 28-	— " —
Wł 27-	— " —
Wł 37-	— " —
Wł 4+	— " —
Wł 14+	— " —
Wł 24-	— " —
Wł 34-	— " —
Wł 2+	— " —
Wł 12+	— " —
Wł 23-	— " —
Wł 33-	— " —

B

Skala 1:500

Dokumentacja powykonawcza
na przebudowę kabli trakcyjnych
w rejonie ulic Słowackiego
i Popiełuski.

Wykonał: Agencja Techniczno-Handlowa
„KORSA” Sp. z o.o.
01-018 Warszawa, ul. Wolność 7 lok. H
tel./fax 642-04-02, tel./fax 862-68-88
NIP 527-020-51-11, Regon 012049110

Warszawa dnia 18.05.2004r.

szka Słowackiego

50 l=12,0

M

N

11r. a/c $\phi 150$ l=6,0

7r. a/c $\phi 150$ l=19,0

WŁ 6 Z 6
WŁ 16 Z 16

m.k. Ż 10, Z 9

PZ 418

głęboko
2,4 m

7r. a/c $\phi 150$
l=45,0

TRASA
NA RYS.

POKAZANA
NR 1

WŁ 6
WŁ 16
WŁ 26
WŁ 36

r. a/c $\phi 150$ l=24,0

4r. a/c $\phi 150$ l=2,0

N 52/54

WŁ 33

WŁ 23

25ra/c

B

C

25ra/c $\phi 150$ l=31,0

25ra/c $\phi 150$ l=

Z 26
Z 27
WŁ 26
WŁ 36

Szczegół "B"

14,0
13,7

A
B

19,5

16,0

6,7
7,8
8,7

14,8

WŁ 23

ul. ks. J. Popiełuszki

7r. a/c $\phi 150$ l=80

22r. a/c $\phi 150$ l=2,0

22r. a/c $\phi 150$ l=40,0

A
B

30,0

26,1

3,0

WN

24,9

27,4

14,8

B

C

11,2

5,0

głęboko
36,0

WŁ 25A

36,0

3r. żel. $\phi 100$ l=14,0

3r. a/c $\phi 150$

3r. a/c $\phi 150$

WŁ 35 - 625² YAK
WŁ 25 - - - -
WŁ 25A - - - -

WŁ 6 + 625 ² YAK YZp
WŁ 16 + - - - -
WŁ 26 - - - -
WŁ 36 - - - -
WŁ 35 - - - -
WŁ 25 - - - -
WŁ 25A - - - -

=2,5

3,6

0

RYS NR 2


32,0

33,0

15

UWAGA:

Nieczynne kable trakcyjne nie wymagają zabezpieczenia. Położenie niepewne, w przypadku kolizji należy zlecić służbom TW Sp. z o.o. ich przecięcie. Zdemontowany złom kablowy w ilości.....kg zdać za pokwitowaniem do magazynu TW ZETIT Al. Prymasa Tysiąclecia 102. Stosowny nadzór należy zlecić pisemnie do Zakładu jw. I przesłać na numer fax: 22 53 26 106.

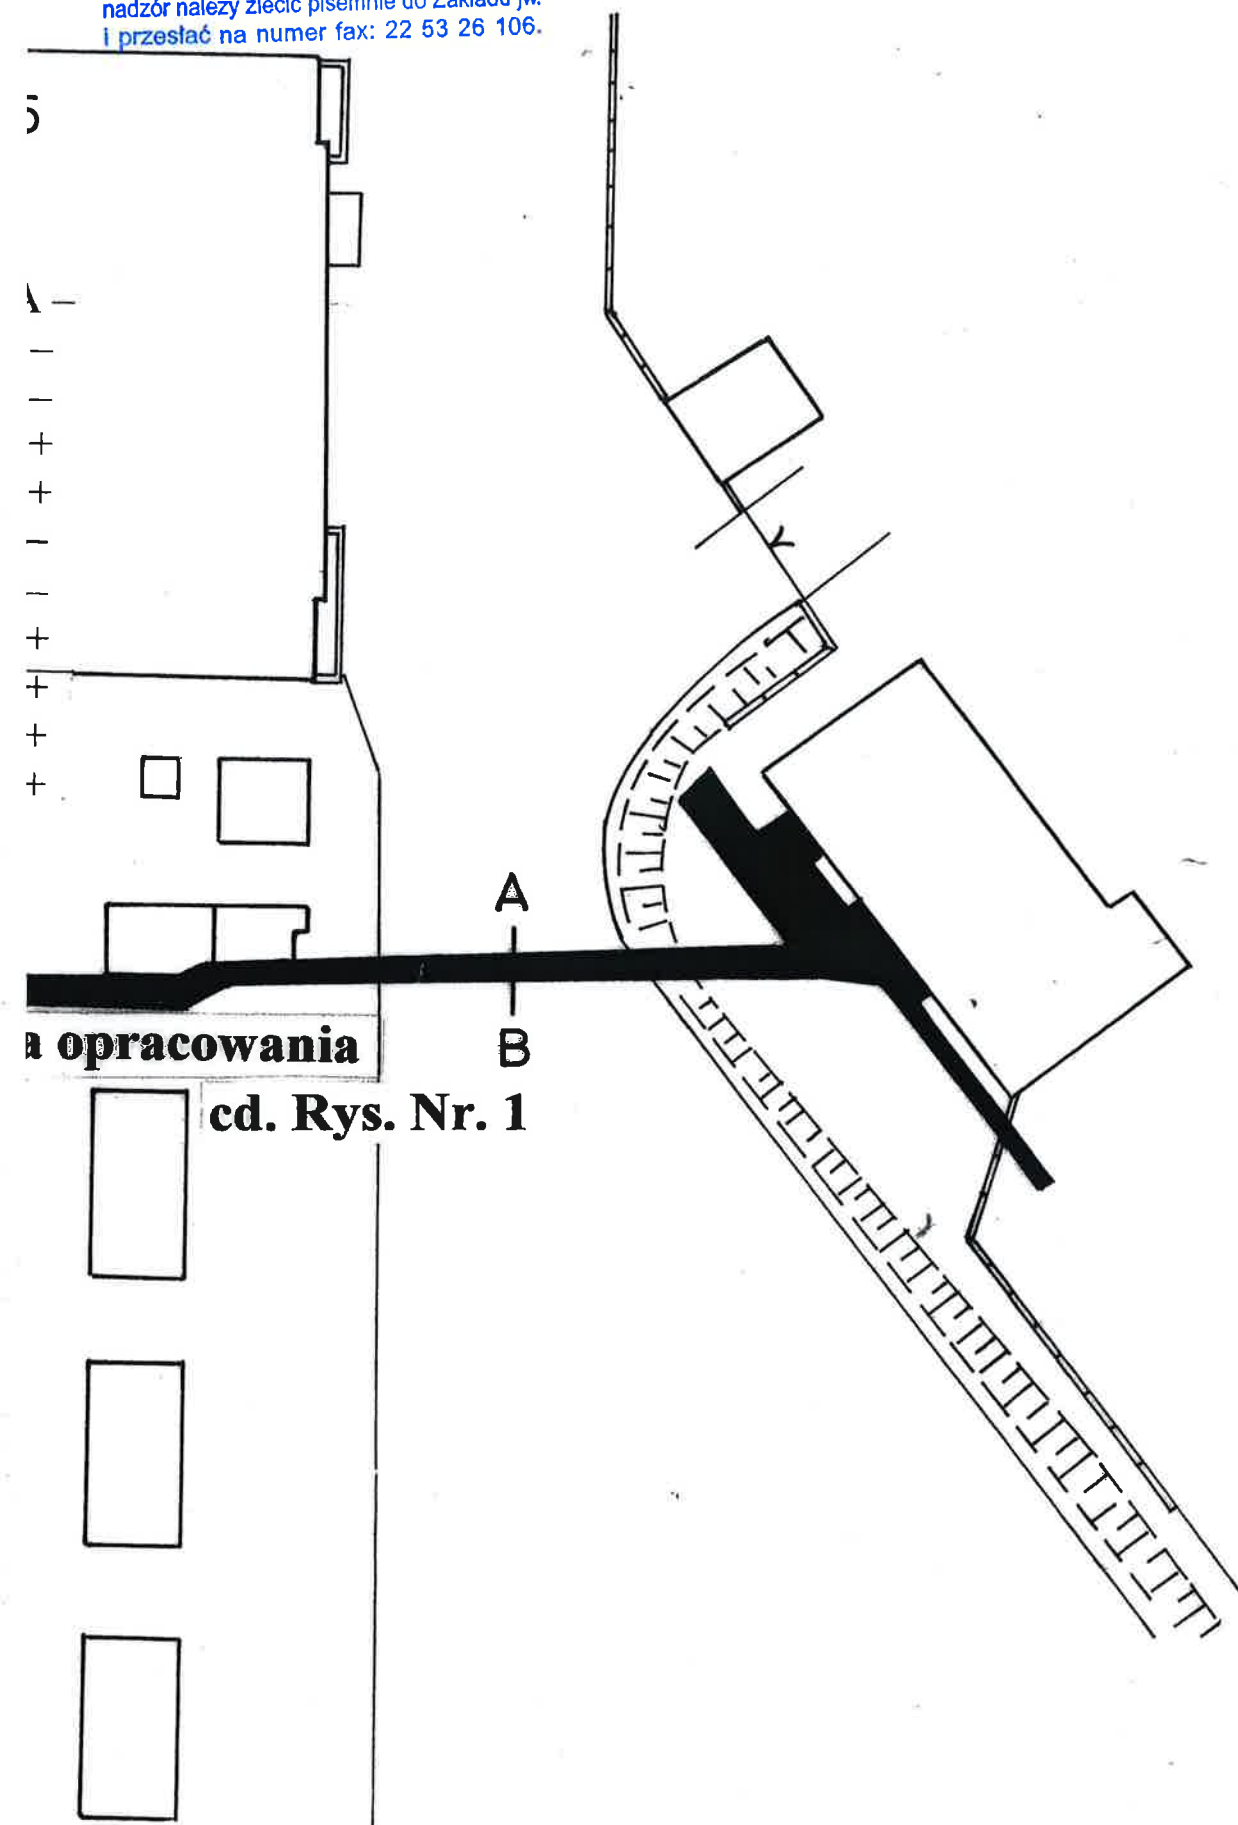**A**

WŁ 25A(Ż 4+)- 625² YAKYżp
 WŁ 25 (Ż 25-)- 625² YAKYżp
 WŁ 35 (Ż 5+)- 625² YAKYżp
 WŁ 18 (Ż18+)- 625² YAKYżp
 WŁ 8 (Ż 8+)- 625² YAKYżp
 WŁ 36 (Ż 27-)- 500² YAKYżp
 WŁ 26 (Ż26-)- 500² YAKYżp
 Ż 10 + 400² YAKYżp } nieczynne
 Ż 9 + 400² YAKYżp }
 WŁ 16 (Ż16+)- 625² YAKYżp
 WŁ 6 (Ż 6+)- 625² YAKYżp
 Ż 22 - 625² YAKYżp } nieczynne
 WŁ 14 (Ż21-)- 625² YAKYżp }
 WŁ 4 (Ż 2+)- 625² YAKYżp }
 WŁ 3 (Ż 3+)- 625² YAKYżp }
 Ż 28 - 400² AKFtA } nieczynne
 Ż 29 - 400² AKFtA }
 WŁ 13 (Ż13+)- 625² YAKYżp

B

WŁ 25A - 630² + 2 x 2,5² YAKYżp
 WŁ 25 - 630² + 2 x 2,5² YAKYżp
 WŁ 35 - 630² + 2 x 2,5² YAKYżp
 WŁ 18 + 630² + 2 x 2,5² YAKYżp
 WŁ 8 + 630² + 2 x 2,5² YAKYżp
 WŁ 36 - 630² + 2 x 2,5² YAKYżp
 WŁ 26 - 630² + 2 x 2,5² YAKYżp
 WŁ 16 + 630² + 2 x 2,5² YAKYżp
 WŁ 6 + 630² + 2 x 2,5² YAKYżp
 WŁ 3 + 630² + 2 x 2,5² YAKYżp
 WŁ 13 + 630² + 2 x 2,5² YAKYżp

C**B****E**

WŁ 6 (Ż6+)- 625² YAKYżp
 WŁ 16 (Ż16+)- 625² YAKYżp
 Ż 9 + 400² YAKYżp } nieczynne
 Ż 10 + 400² YAKYżp }
 WŁ 26 (Ż26-)- 625² YAKYżp
 WŁ 36 (Ż27-)- 625² YAKYżp
 WŁ 8 (Ż8+)- 625² YAKYżp
 WŁ 18 (Ż18+)- 625² YAKYżp
 WŁ 35 (Ż5+)- 625² YAKYżp
 WŁ 25 (Ż25-)- 625² YAKYżp
 WŁ 25 A (Ż4+)- 625² YAKYżp


F**D**

Ż 22 - 625² YAKYżp } nieczynne
 WŁ 14 (Ż21-)- 625² YAKYżp }
 WŁ 4 (Ż 2+)- 625² YAKYżp }
 WŁ 3 (Ż 3+)- 625² YAKYżp }
 Ż 28 - 400² AKFtA } nieczynne
 Ż 29 - 400² AKFtA }
 WŁ 13 (Ż13+)- 625² YAKYżp

E

UWAGA:

Nieczynne kable trakcyjne nie wymagają zabezpieczenia. Położenie niepewne, w przypadku kolizji należy zlecić służbom TW Sp. z o.o. ich przecięcie. Zdemontowany złom kablowy w ilości.....kg zdać za pokwitowaniem do magazynu TW ZETIT Al. Prymasa Tysiąclecia 102. Stosowny nadzór należy zlecić pisemnie do Zakładu jw. I przesłać na numer fax: 22 53 26 106.

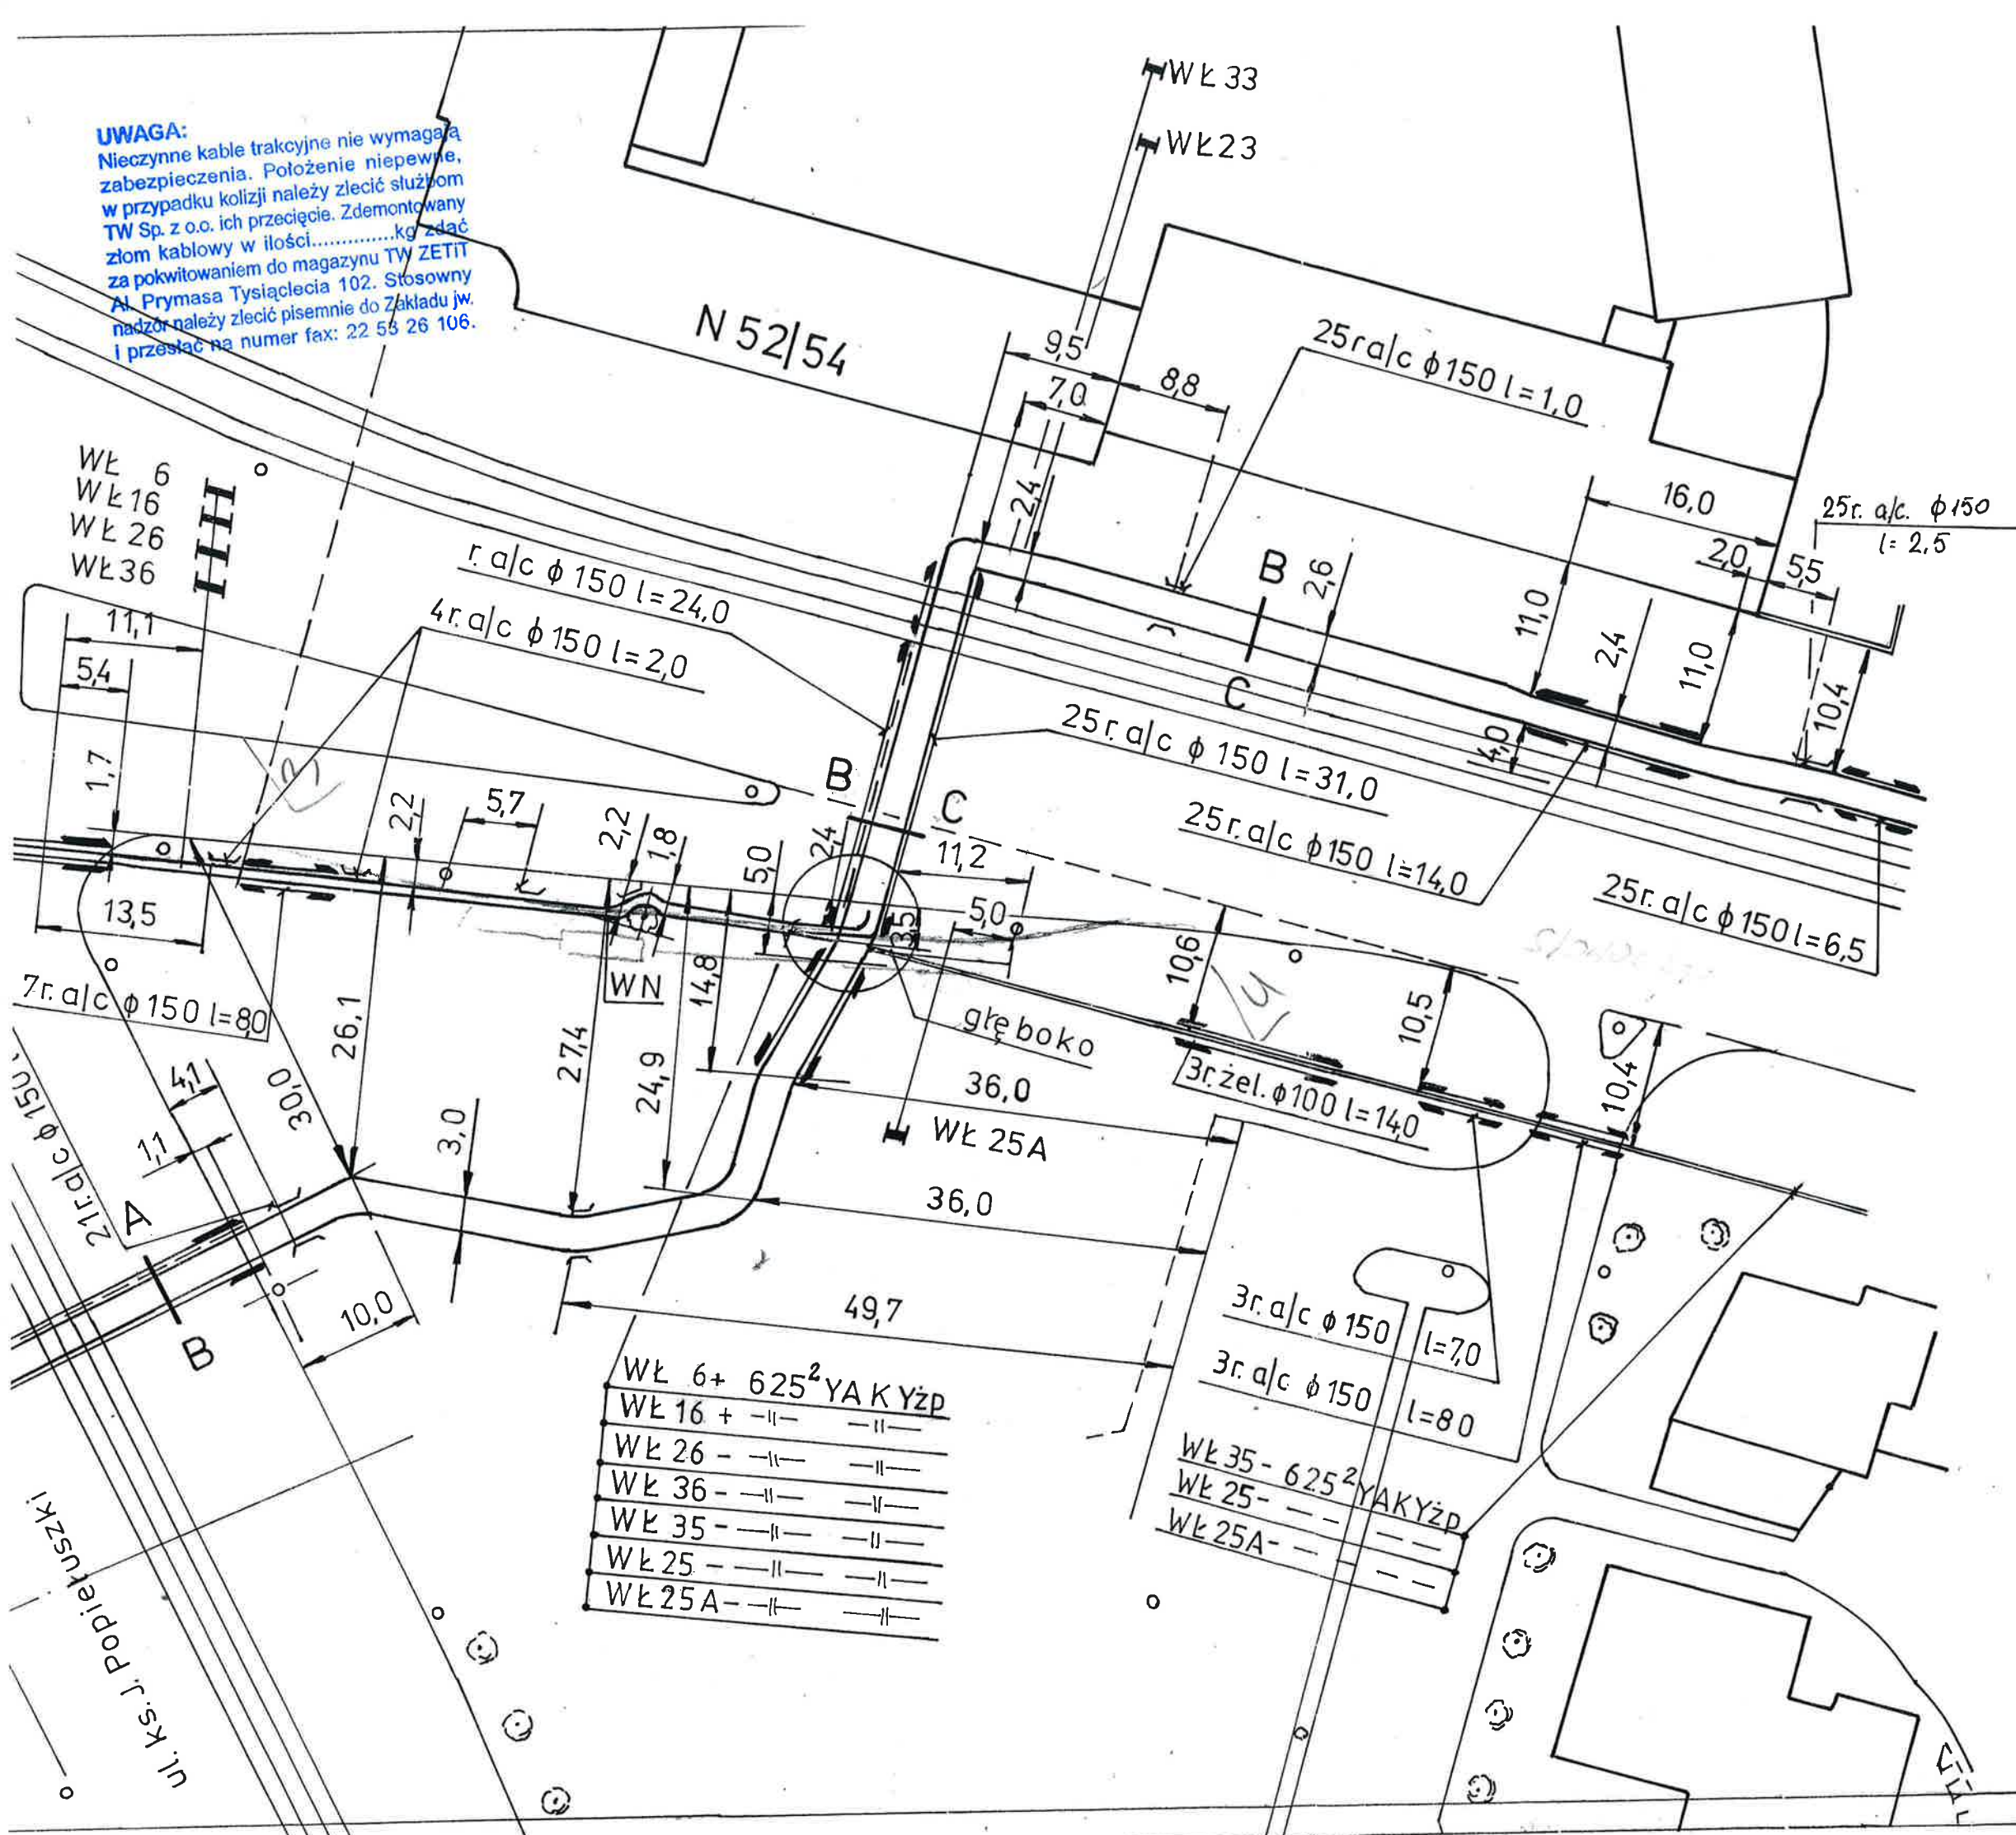

B

WŁ 9+	625 ²	YAKYżp
WŁ 19+	—	—
WŁ 7+	—	—
WŁ 17+	—	—
WŁ 29-	—	—
WŁ 39-	—	—
WŁ 5+	—	—
WŁ 15+	—	—
WŁ 28A-	—	—
WŁ 38-	—	—
WŁ 28-	—	—
WŁ 27-	—	—
WŁ 37-	—	—
WŁ 4+	—	—
WŁ 14+	—	—
WŁ 24-	—	—
WŁ 34-	—	—
WŁ 2+	—	—
WŁ 12+	—	—
WŁ 23-	—	—
WŁ 33-	—	—
WŁ 6+	—	—
WŁ 16+	—	—
WŁ 26-	—	—
WŁ 36-	—	—

C

Szczegół E

M

WŁ 6 (Z 6+) +	625 ²	YAKYżp
WŁ 16 (Z 16+) +	—	—
Z 9 +	400 ²	—
Z 10 +	400 ²	—
WŁ 26 (Z 26-) -	500 ²	—
WŁ 36 (Z 27-) -	—	—
WŁ 8 (Z 8+) +	625 ²	—
WŁ 18 (Z 18+) +	—	—
WŁ 35 (Z 5+) -	—	—
WŁ 25 (Z 25-) -	—	—
WŁ 25A (Z 4+) -	—	—

N

UWAGA:
 Nieczynne kable trakcyjne nie wymagają zabezpieczenia. Położenie niepewne, w przypadku kolizji należy zlecić służbom TW Sp. z o.o. ich przecięcie. Zdemontowany ziom kablowy w ilości.....kg zdać za pokwitowaniem do magazynu TW ZETIT Al. Prymasa Tysiąclecia 102. Stosowny nadzór należy zlecić pisemnie do Zakładu i przesłać na numer fax: 22 53 26 106.

