


# LEGENDA

- sterownik akomodacyjny NH CrossMaster A090-6083
- ▣ maszt typu MSk
- maszt sygnalizacyjny MSPw
- △ latarnia sygn. trzykom. LSK Φ300
- △ latarnia sygn. trzykom. LSK Φ300 Lumiled + ekran
- △ latarnia sygn. trzykom. LSK Φ300 blendowana
- △ latarnia sygn. trzykom. LSK Φ200
- ▲ latarnia sygn. trzykom. LSK Φ200 z blendą BUS
- △ latarnia sygn. dwukom. LSP Φ200
- △ latarnia sygn. dwukom. LSR Φ200
- ↑ latarnia sygn. jednokom. LSS Φ200
- kabel sygnalizacyjny YKSY 48x1,5mm + FeZn 25x4 - 3 pętle
- pętla nr 1 - wg nr masztów sygnalizacyjnych:
- sterownik-36-37-35-34-31-30-23-22-21-24-25-27-26-28-29-32-33-sterownik
- pętla nr 2 - wg nr masztów sygnalizacyjnych:
- sterownik-3-2-6-7-8-9-19-20-18-10-12-13-11-5-4-1-sterownik
- pętla nr 3 - wg nr masztów sygnalizacyjnych:
- sterownik-skrzynka połączeniowa-17-15-14-16-skrzynka połączeniowa-sterownik

Wszystkie kable ułożono w rurach AROT SRS 110 i DVK 75

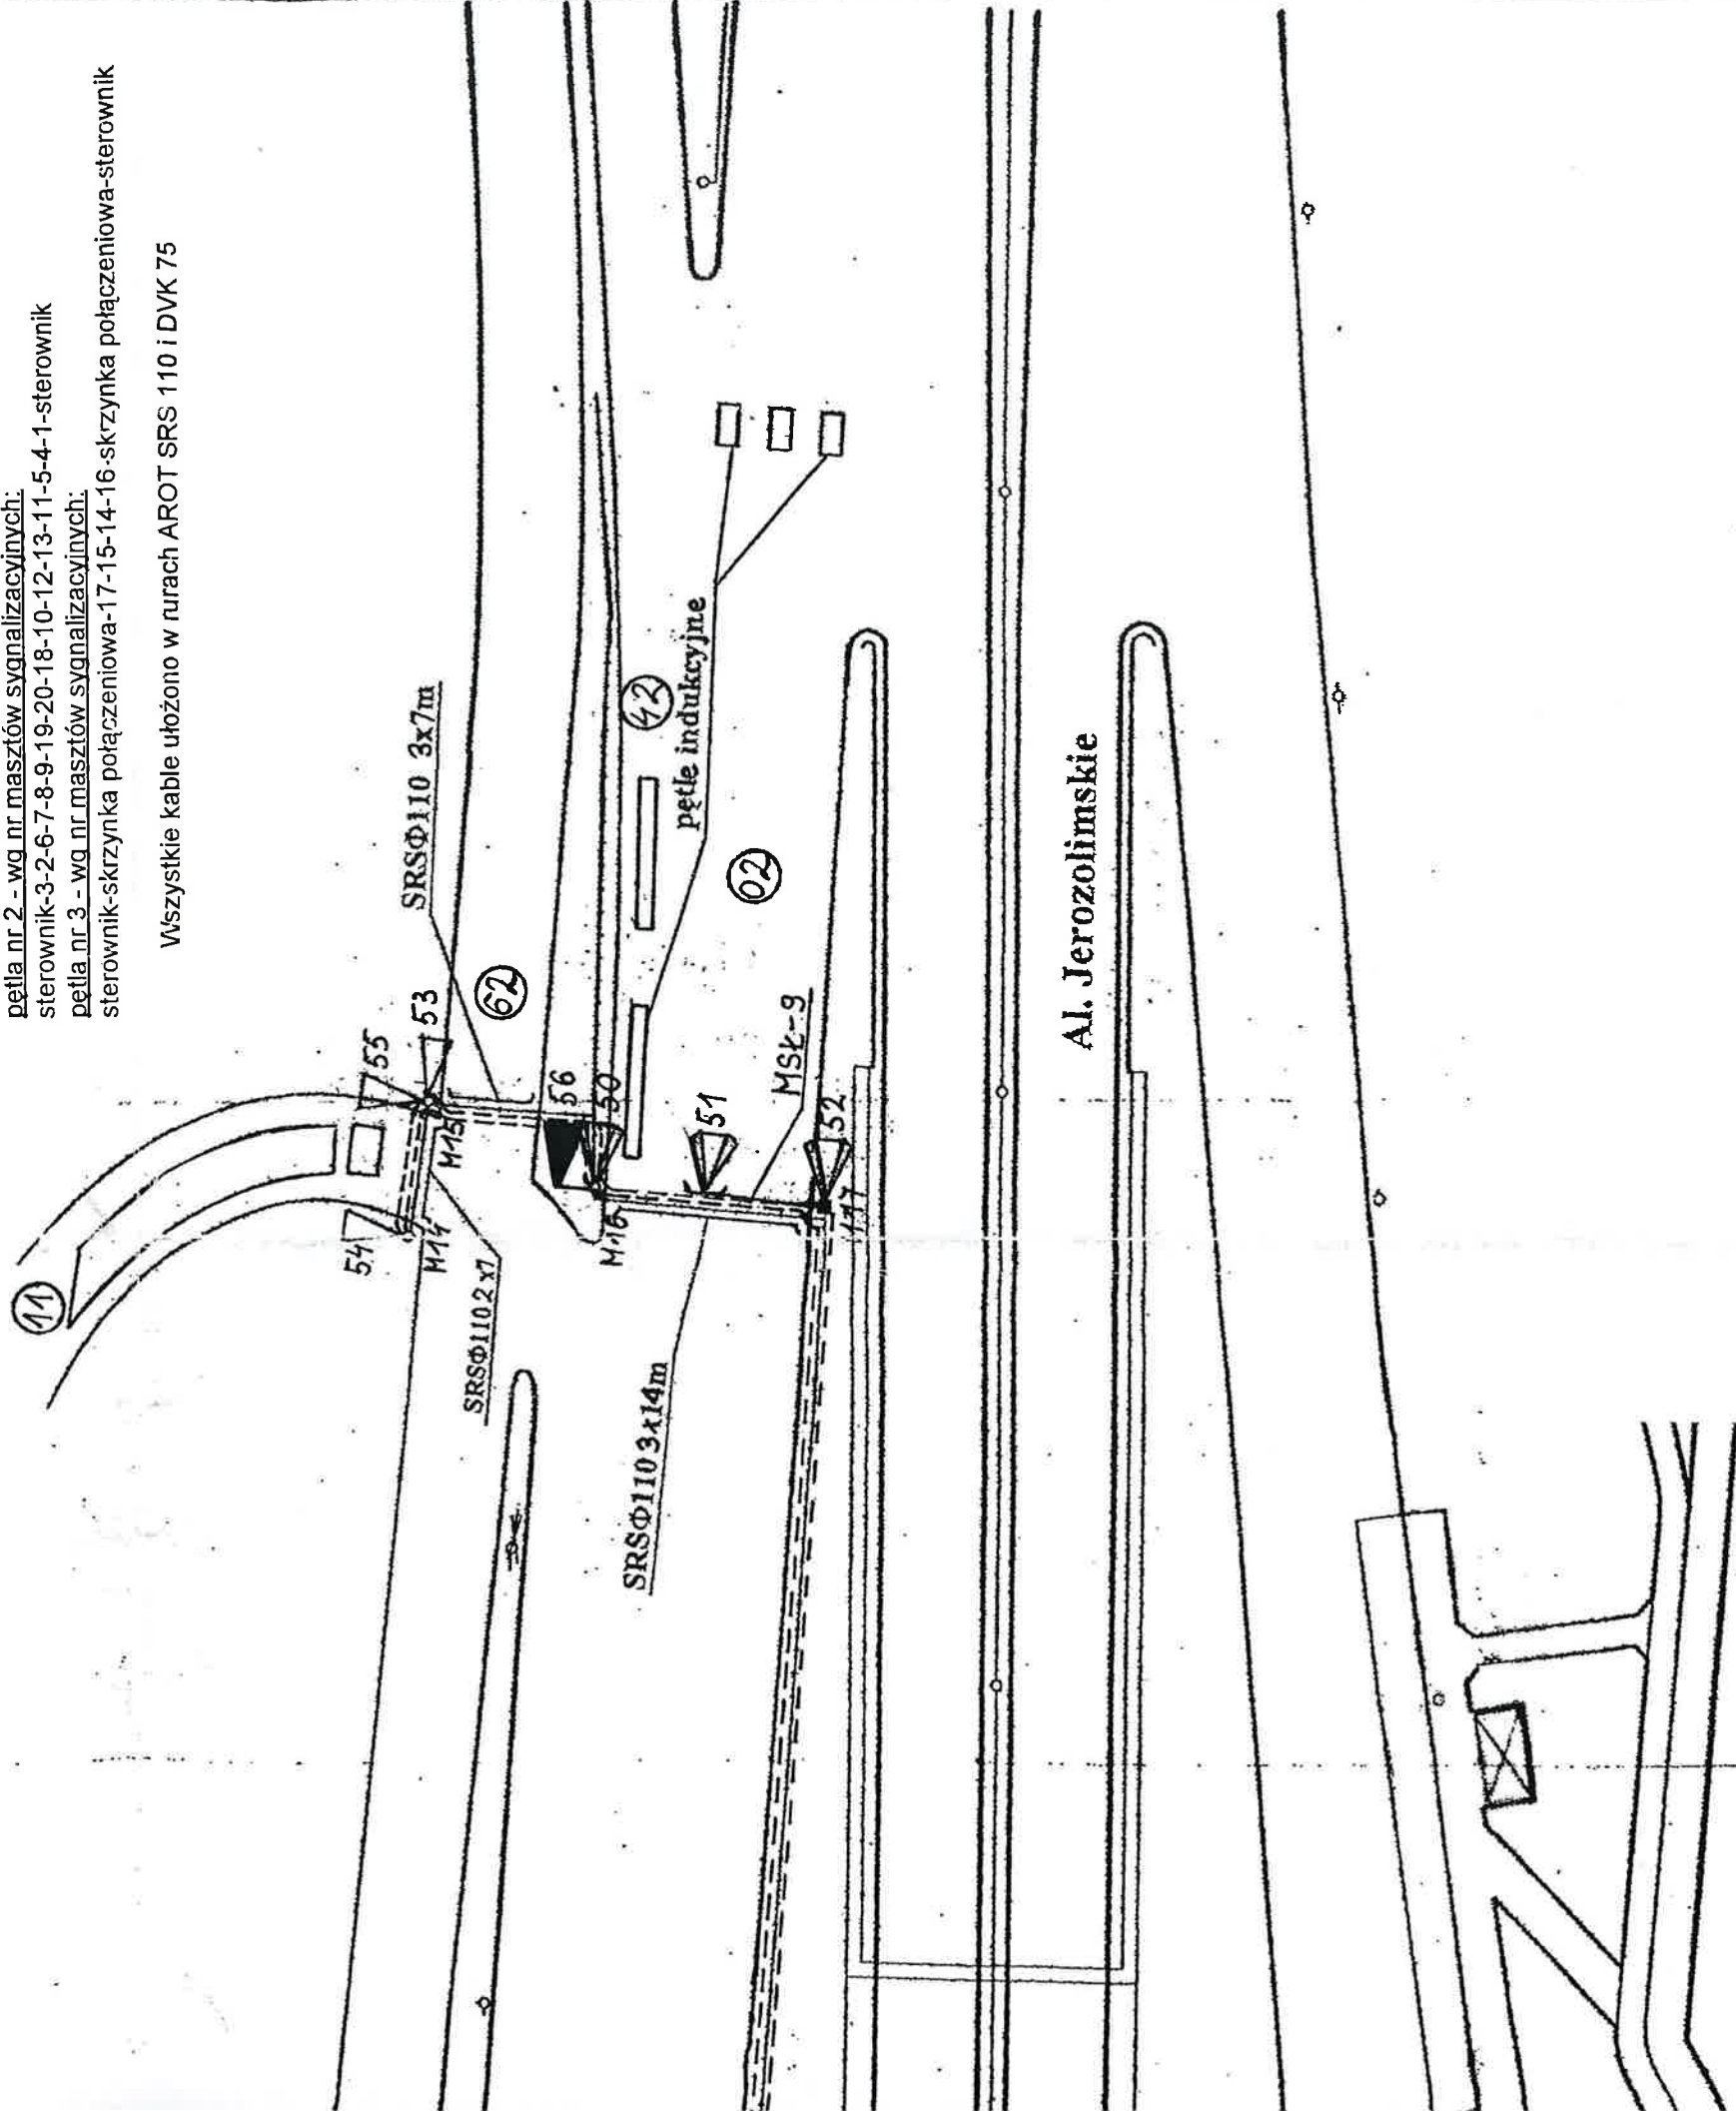

*Odebrano kable przed zamontowaniem*

## RYSunEK POWYKONAWCZY

Plan instalacji sygnalizacji świetlnej i zasilania sterownika NH na Rondzie Zesłańców Syberyjskich

Skala 1 : 500

Kierownictwo Grupy Robót Nr 3  
K I E R O W N I K

Wojciech Filipczak  
Nr upr. Wp 725/94

Kierownik Robót KGR-3

Władysław Żelazowski

*Prace wykonane zgodnie z dokumentacją projektową*



Al. Prymasa Tysiąclecia

SRSΦ1102x9m

SRSΦ1106x8m

MSK-7  
SRSΦ1105x8m  
SRSΦ1106x10m

SRSΦ1102x11m

SRSΦ1104x9m

petla nr 3

skrzynka  
połączeniowa

petla nr 2

SRSΦ1103x9m

SRSΦ1105x11m

MSK-7

petla nr 1

SRSΦ1106x14m

SRSΦ1105x15m

petla indukcyjna

ul. Bitwy Warszawskiej 1920

