


LEGENDA

- pętla indukcyjna LgY 2,5mm 750V
- połączenie pętli indukcyjnych z feederem
- P... → przyciski dla pieszych
- - - - - kabel do przycisków:
- sterownik-YKSY 7x1,5mm-przyciski P1,P2,P3,P4
- sterownik-YKSY 7x1,5mm-przyciski P5,P6,P7

- - - - - kabel zasilający pętlę indukcyjną - feeder, doprowadzenie do pętli:
- strona północna:
- sterownik-YSTY 8x2,5 (1011,1021)-YSTY 5x2,5 (1012,1022)
- sterownik-YSTY 12x2,5 (1111,1121,1131)-YSTY 8x2,5 (1112,1122,1132)
- sterownik-YSTY 8x2,5 (1211,1221)-YSTY 5x2,5 (1212,1222)
- sterownik-YSTY 42x2,5-MScz 2
- MScz 2-YSTY 5x2,5 (6211,6221)
- MScz 2-YSTY 8x2,5 (6511,6521,6531,6611)
- MScz 2-YSTY 8x2,5 (0211,0221,0212,0222)
- MScz 2-YSTY 8x2,5 (0111,0121)-YSTY 5x2,5 (0112,0122)
- MScz 2-YSTY 10x2,5 (4211,4212)-YSTY 8x2,5 (8211,8221,8231)
- MScz 2-YSTY 5x2,5 (9111,9112)
- strona południowa:
- sterownik-YSTY 10x2,5 (7111,7121,7131,0829,0839)
- sterownik-YSTY 12x2,5 (0811,0821,0831,0812,0822,0832)
- sterownik-YSTY 42x2,5-MScz 1
- MScz 1-YSTY 5x2,5 (7211,7221)
- MScz 1-YSTY 8x2,5 (6811,6821,6831)
- MScz 1-YSTY 8x2,5 (0519,0529,0539,0549)
- MScz 1-YSTY 8x2,5 (0511,0521,0531,0541)
- MScz 1-YSTY 8x2,5 (0512,0522,0532,0542)

Wszystkie kable ułożono w rurach AROT SRS 110 i DVK 75

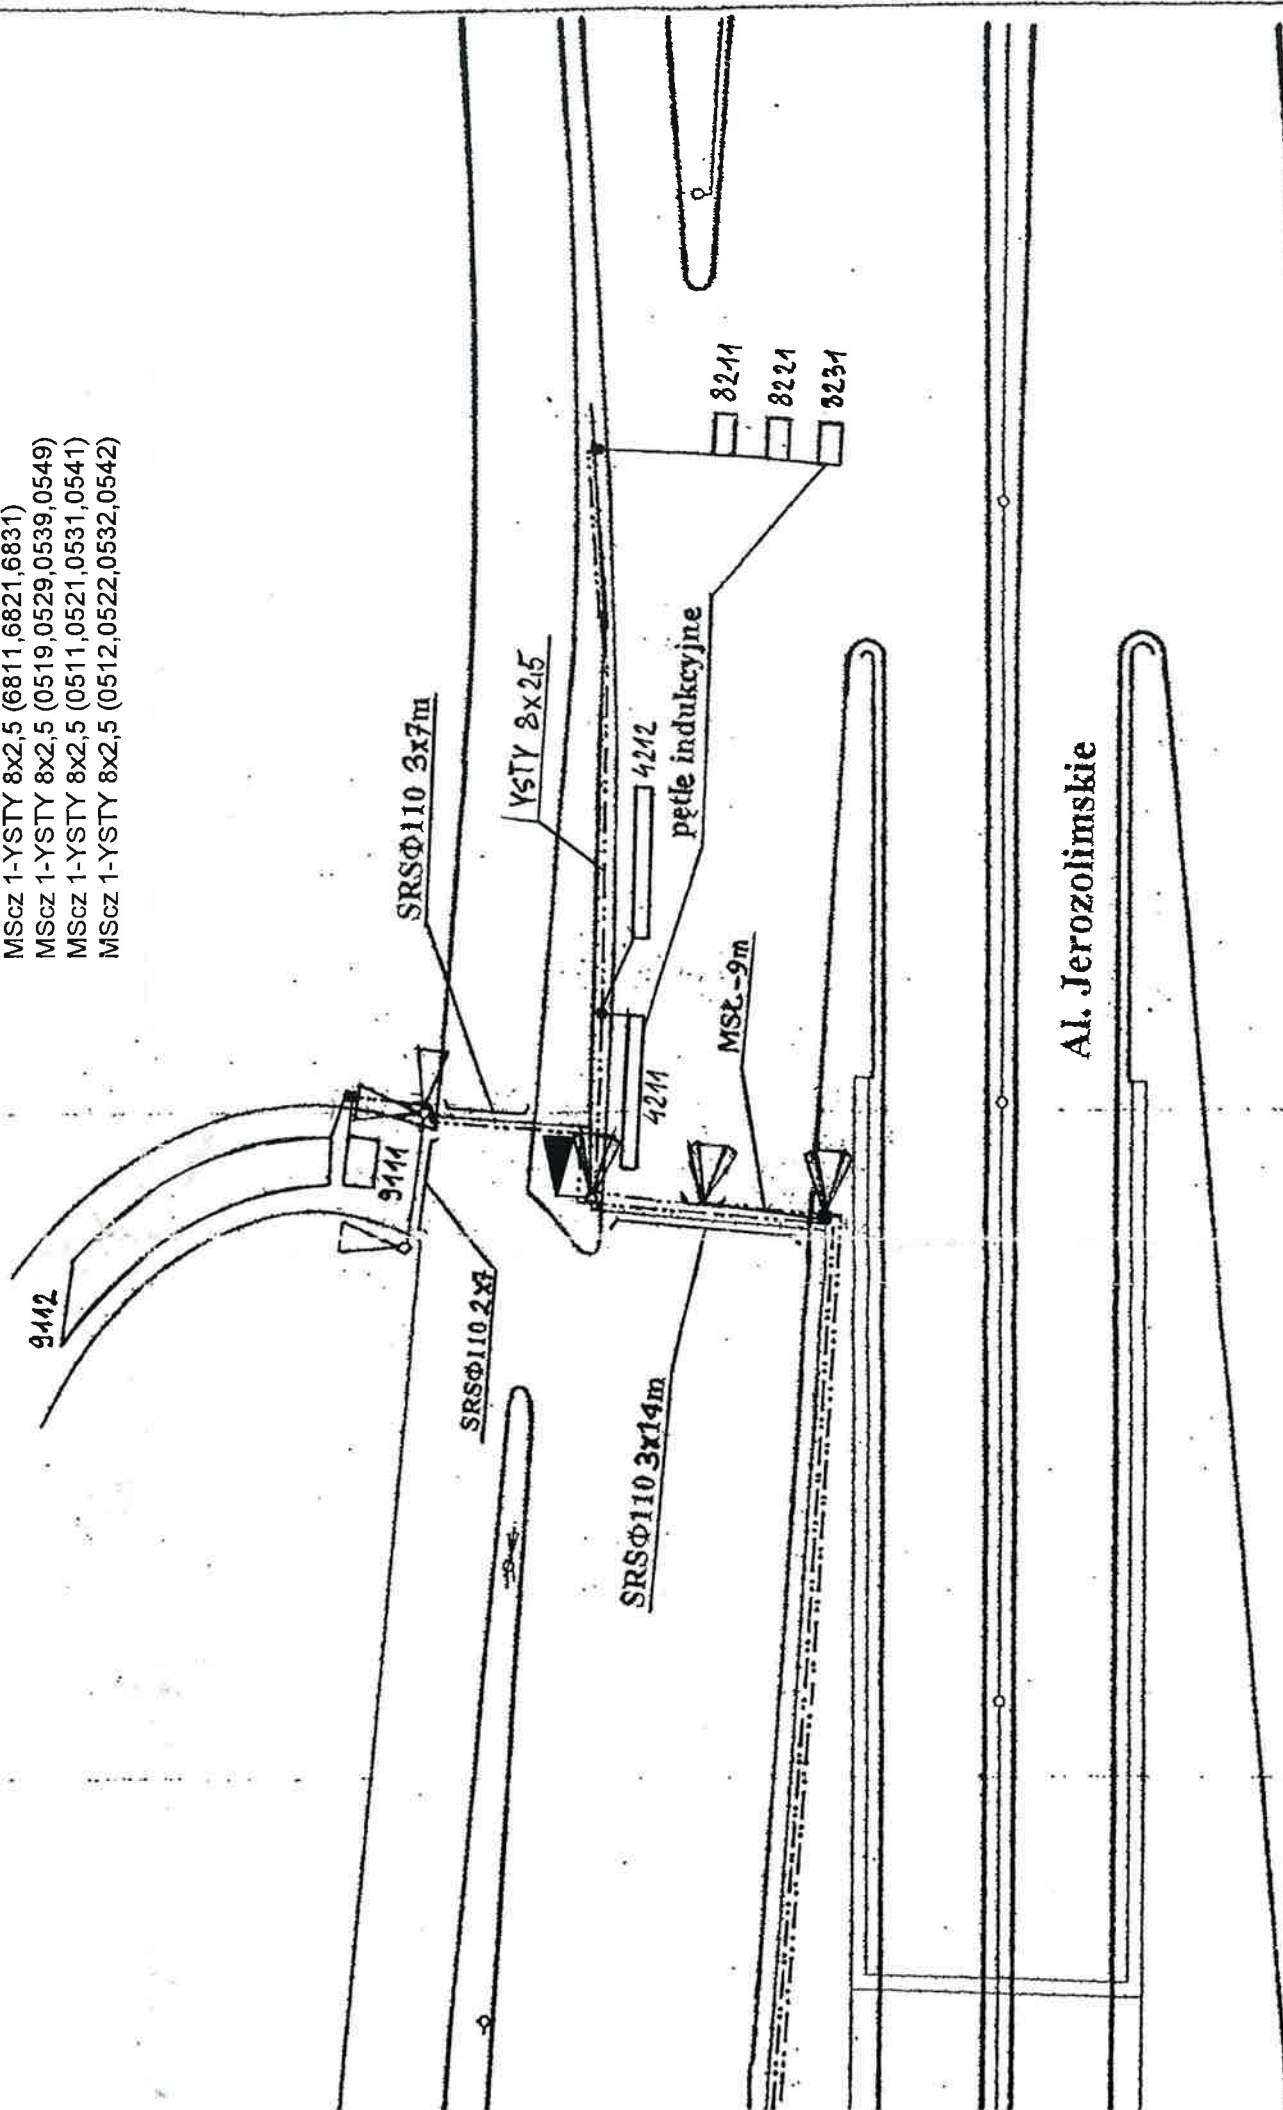

Prace zostały wykonane zgodnie z dokumentacją projektową

Kierownictwo Grupy Robót Nr 3
KIEROWNIK
Wojciech Filipczak
Nr upr. Wa-725/94

odebrałem / odczytałem / przejąłem

RYSUNEK POWYKONAWCZY

Plan instalacji detektorów i przycisków
na Rondzie Zesłańców Syberyjskich

Skala 1 : 500

STARSZY INSPEKTOR
NADZORU INŻYNIERSKIEGO
Zarząd Dróg i Mostów w Warszawie

mgr inż. Michał Jędrzejewski
upr. bud. WSK-AN-0355-517283 WK

Kierownik Robót KGR-3

Władysław Żelazowski



