
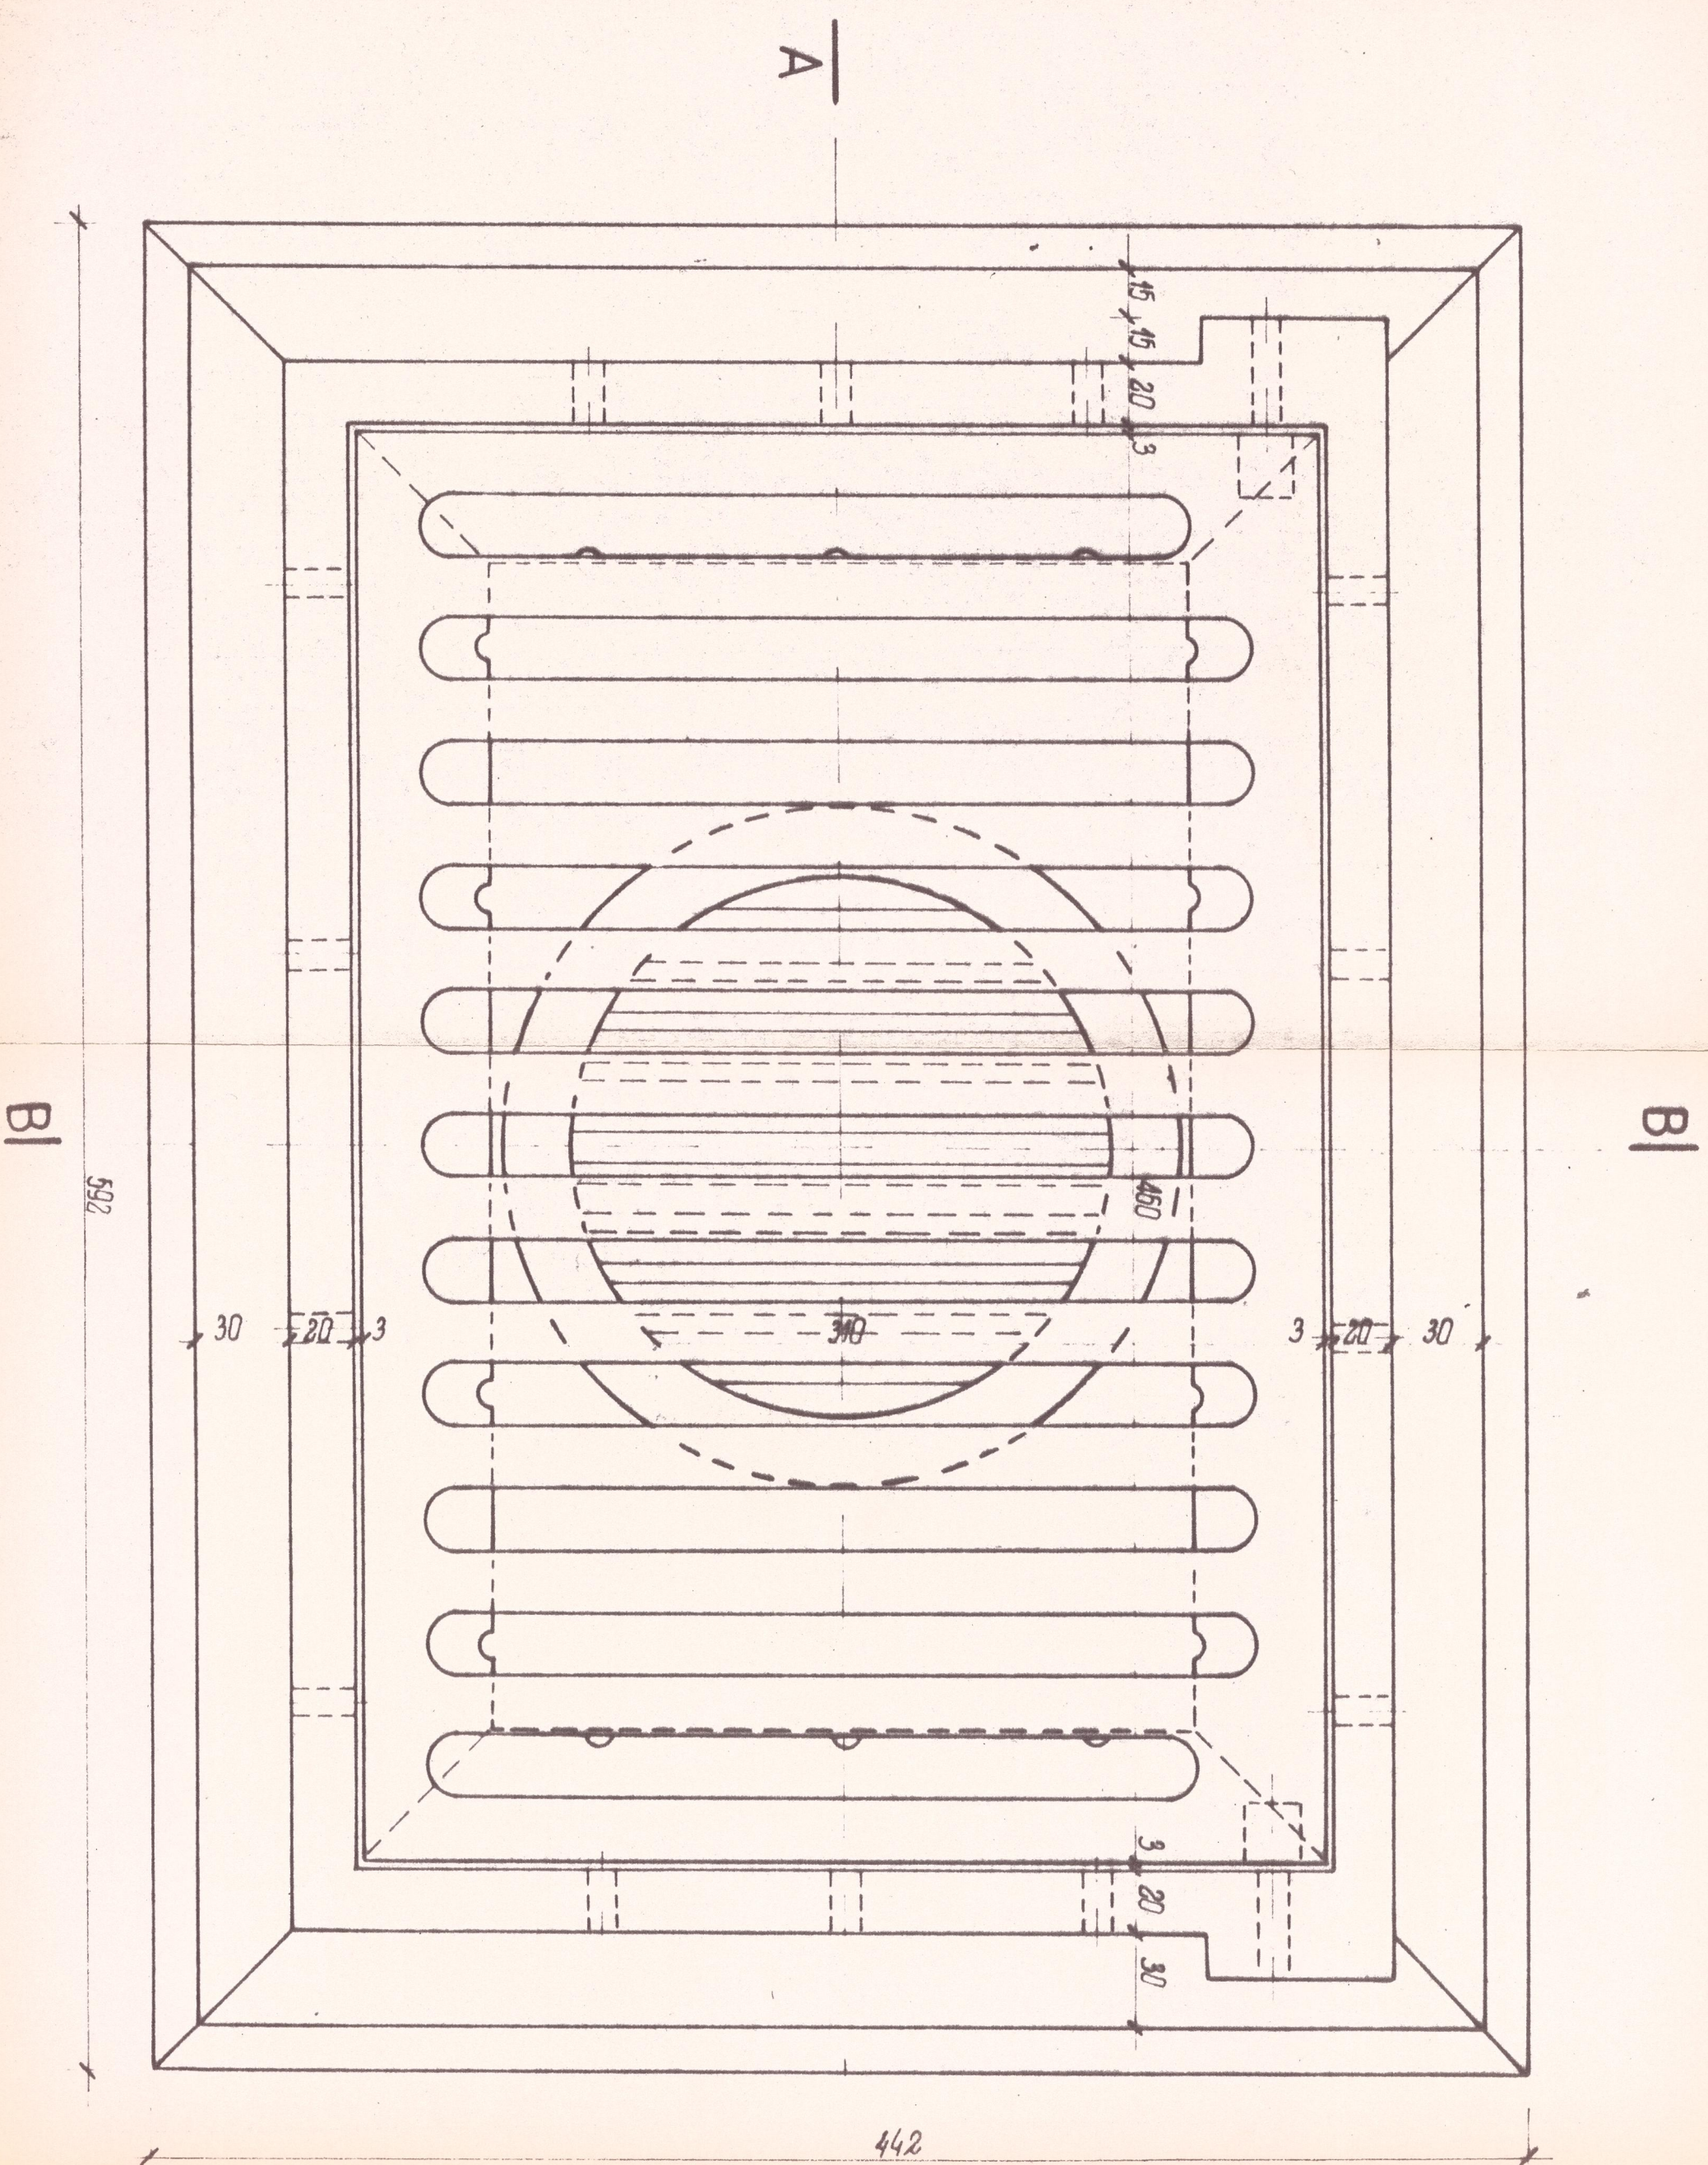
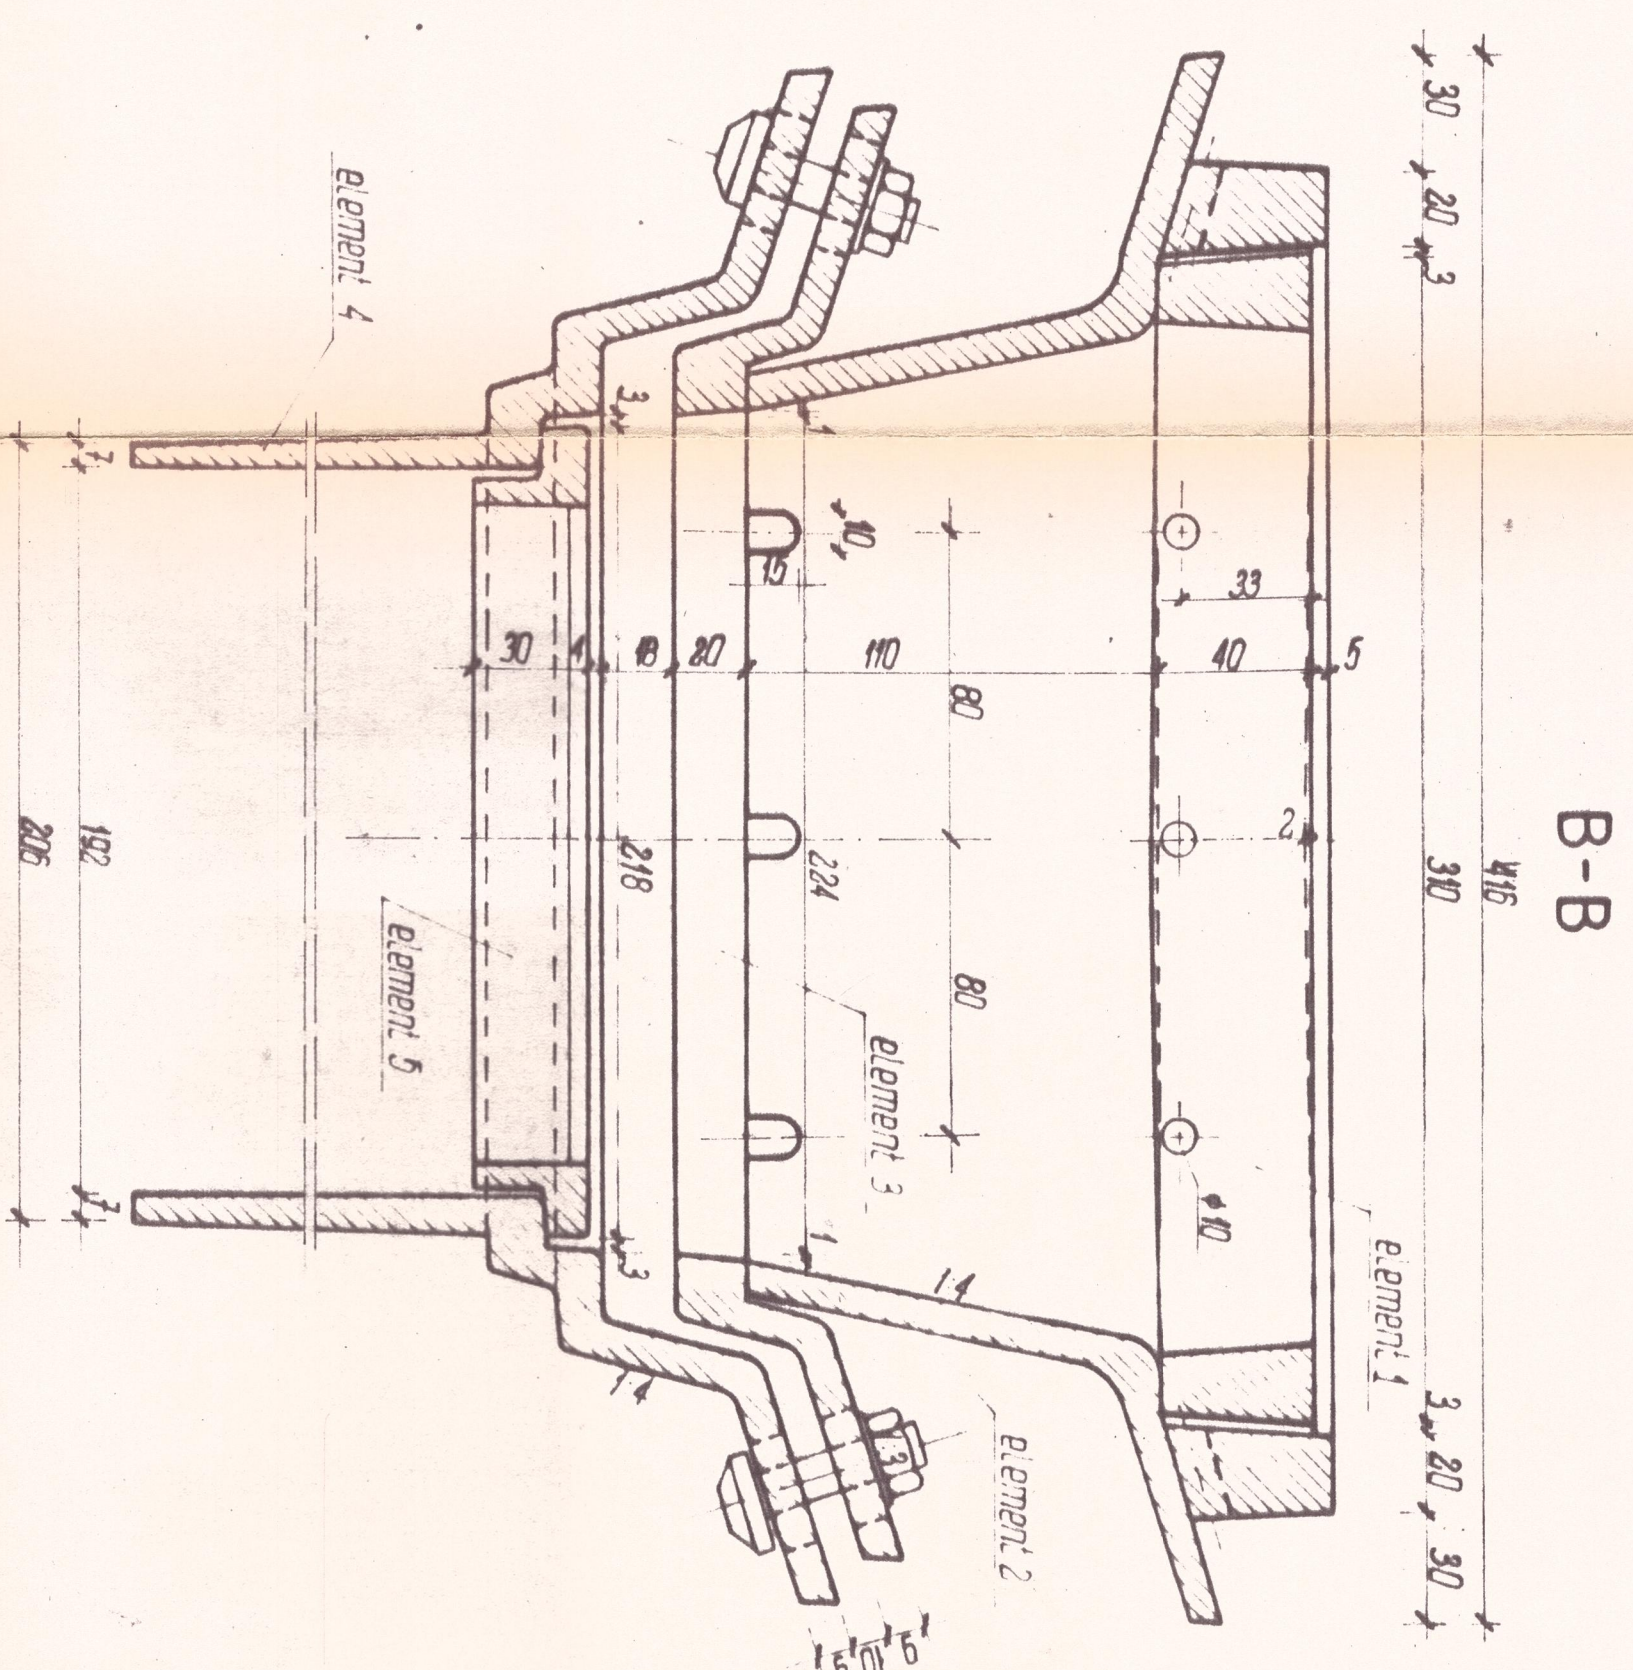


1:2

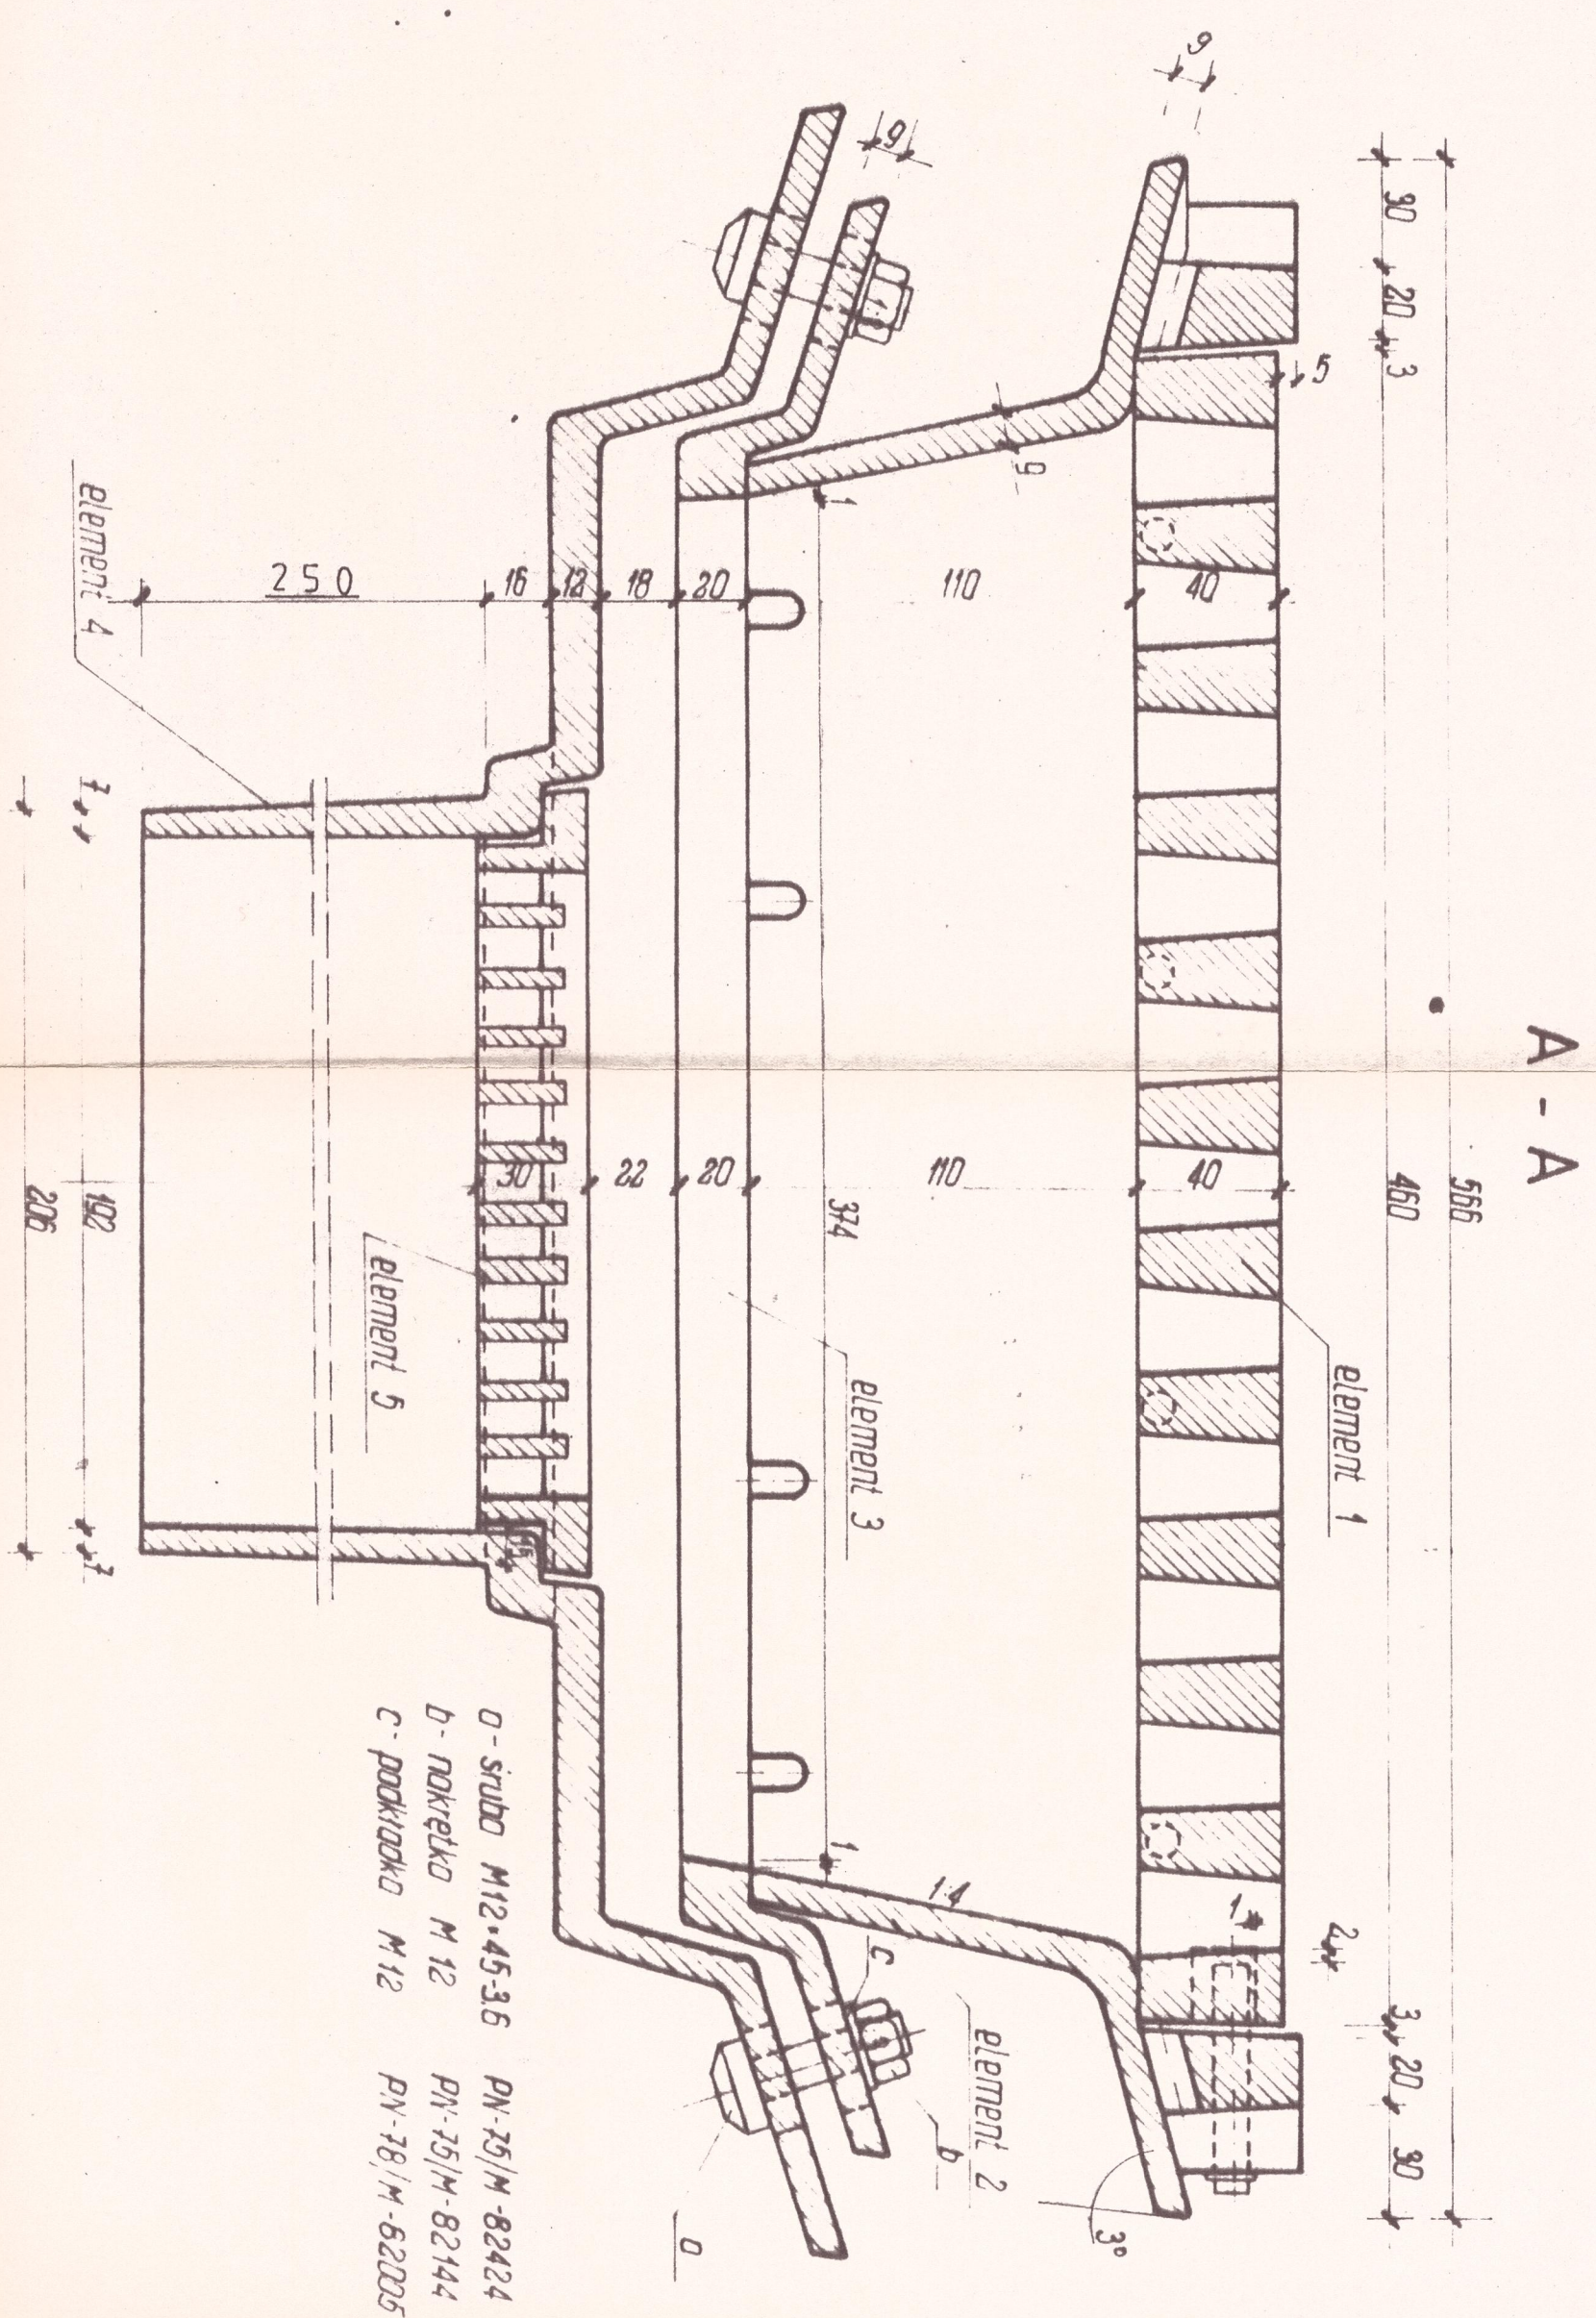

ZELIWO SZARE ZL 150 wg PN 76/H-83101
MASA WPUSTU G=102,7 kg

KANAKADA 1 - szt. 5
ADUKT 2 - szt. 4
KANAKADA 3b - szt. 5

INSPEKTOR
Nadzorca Inwestycyjnego
mgr inż. Maciej Gucchi

Zaczynajac

mgr inż. Włodzisław Bielecki

KIEROWNIK GRUPY ROBÓT
"CANEXESS" SA

DOKUMENTACJA
POWŁONAWICZA

DOKUMENTACJA POWYKONAWCZA

GRUDZIEŃ 1992 R.

401/15/2.6

Nazwa rysunku		Nr rysunku	
WPUST DLA KONSTRUKCJI ZELBETOWYCH.		4.15	
Opis: OBIEKTY INŻYNIERSKIE WZDLUŻ UL. KOPUSZANSKIEJ - CZĘŚĆ POŁUDNIOWA.		Skład p. t Branża	
Nr zlecenia 2 / 91		Skala 1:2	
Data XII 1991			
Ge. projektant	inż. J. Bak		
Projektant			
Opisowca			
Sprawdził	inż. W. Satoch		
Kier. pracowni	inż. K. Gei		
Podpis			
inż. J. Bak			
inż. W. Satoch			
inż. K. Gei			
PROJEKTOWANIE MOSTÓW I DORÓŻNICZ - Sp. z o.o. ul. Modułińskiego 11/7 02-513 Warszawa			