

Rozmieszczenie sygnalizatorów

Modlińska – Podróżnicza (przejście)

15 GRU. 2009

ul. Klasyków

Wydział Ruchu Drogowego
Komendy Stołecznej Policji
projekt - szkic

~~zadanie~~ ~~organizacja~~ ~~opiniuje~~ ~~porozumienie~~ ~~magazyn~~

Z upoważnienia
Komendanta Stołecznej Policji

ZASTĘPCA NACZELNIKA


Wojciech...

...

...

...

UL. MODLIŃSKA

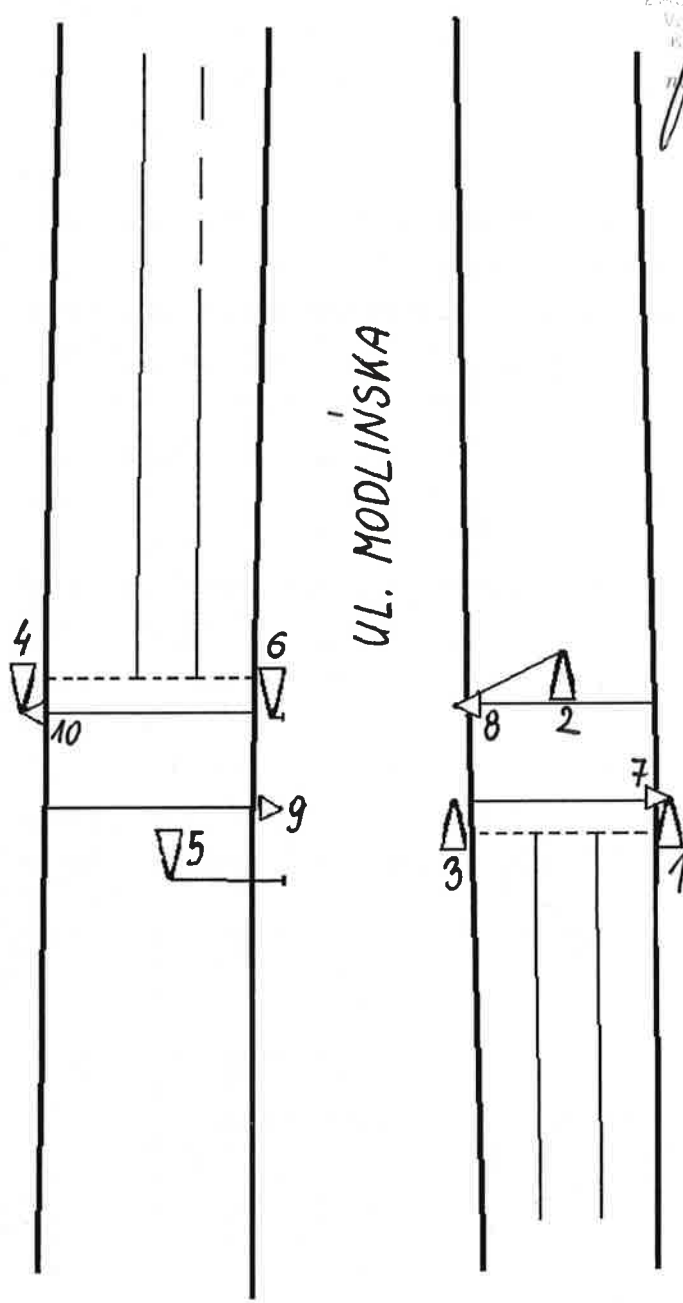

ul. Obrazkowa

Skala 1:500

URZĄD MIASTA STOŁECZNEGO WARSZAWY
BIURO DROGOWNICTWA I KOMUNIKACJI
INŻYNIER RUCHU M.ST. WARSZAWY
ul. Solec 48, 00-382 Warszawa
Załącznik nr do projektu:
Nr: IR/131
Nr: IS/ - /
12 110

22.01.2010

Program 2 i 3

[illegible]

Oznaczenia sygnałów <div><div>■</div> żółte 3 s</div> <div><div>■</div> czerwone</div> <div><div>■</div> zielone migowe 4 s</div> <div><div>■</div> żółto-czerwone 1 s</div> <div><div>■</div> zielone</div> <div><div>■</div> brak sygnału</div>			Ozn. typu grupy: P - piesza K - kołowa R - rowerowa S - strzałka war.			Wykaz grup kolizyjnych 1,2 ≠ 3			Grupy z nadzorowaniem sygnałów <u>czerwonych</u> 1,2		
NR SKRZYŻOWANIA			TYP URZĄDZENIA			NAZWA SKRZYŻOWANIA Modlińska - Podróżnicza (przejście)					
						DATA		PODPIS		NR ZLECENIA	
AUTORIZY			R.Kraszewski inż. Michał Baran			26.03.99 11.2009		nieczyt. B		10 01 01	
PRZEKAZANY DO EKSPLOATACJI						10 01 01					
PROGRAM		CYKL	OFFSET	GODZINY PRACY							
1		94	48	5-15, 19-24 (pn-sob); 5-24 (ndz)							
2		94	46	15:00-16:30, 18:00-19:00 (pn-sob)							
3		94	46	16:30 - 18:00 (pn-sob)							


Zatwierdzenie dotyczy terenu położonego w liniach
rozgraniczających dróg publicznych.

z up. PREZYDENTA M.ST. WARSZAWY


22.01.2010

Janusz Galas
Zastępca Dyrektora
Biura Drogowo-ewal. i komunikacji
Inżynier Ruchuln. st. Warszawy


Reprodukcja wzbroniona

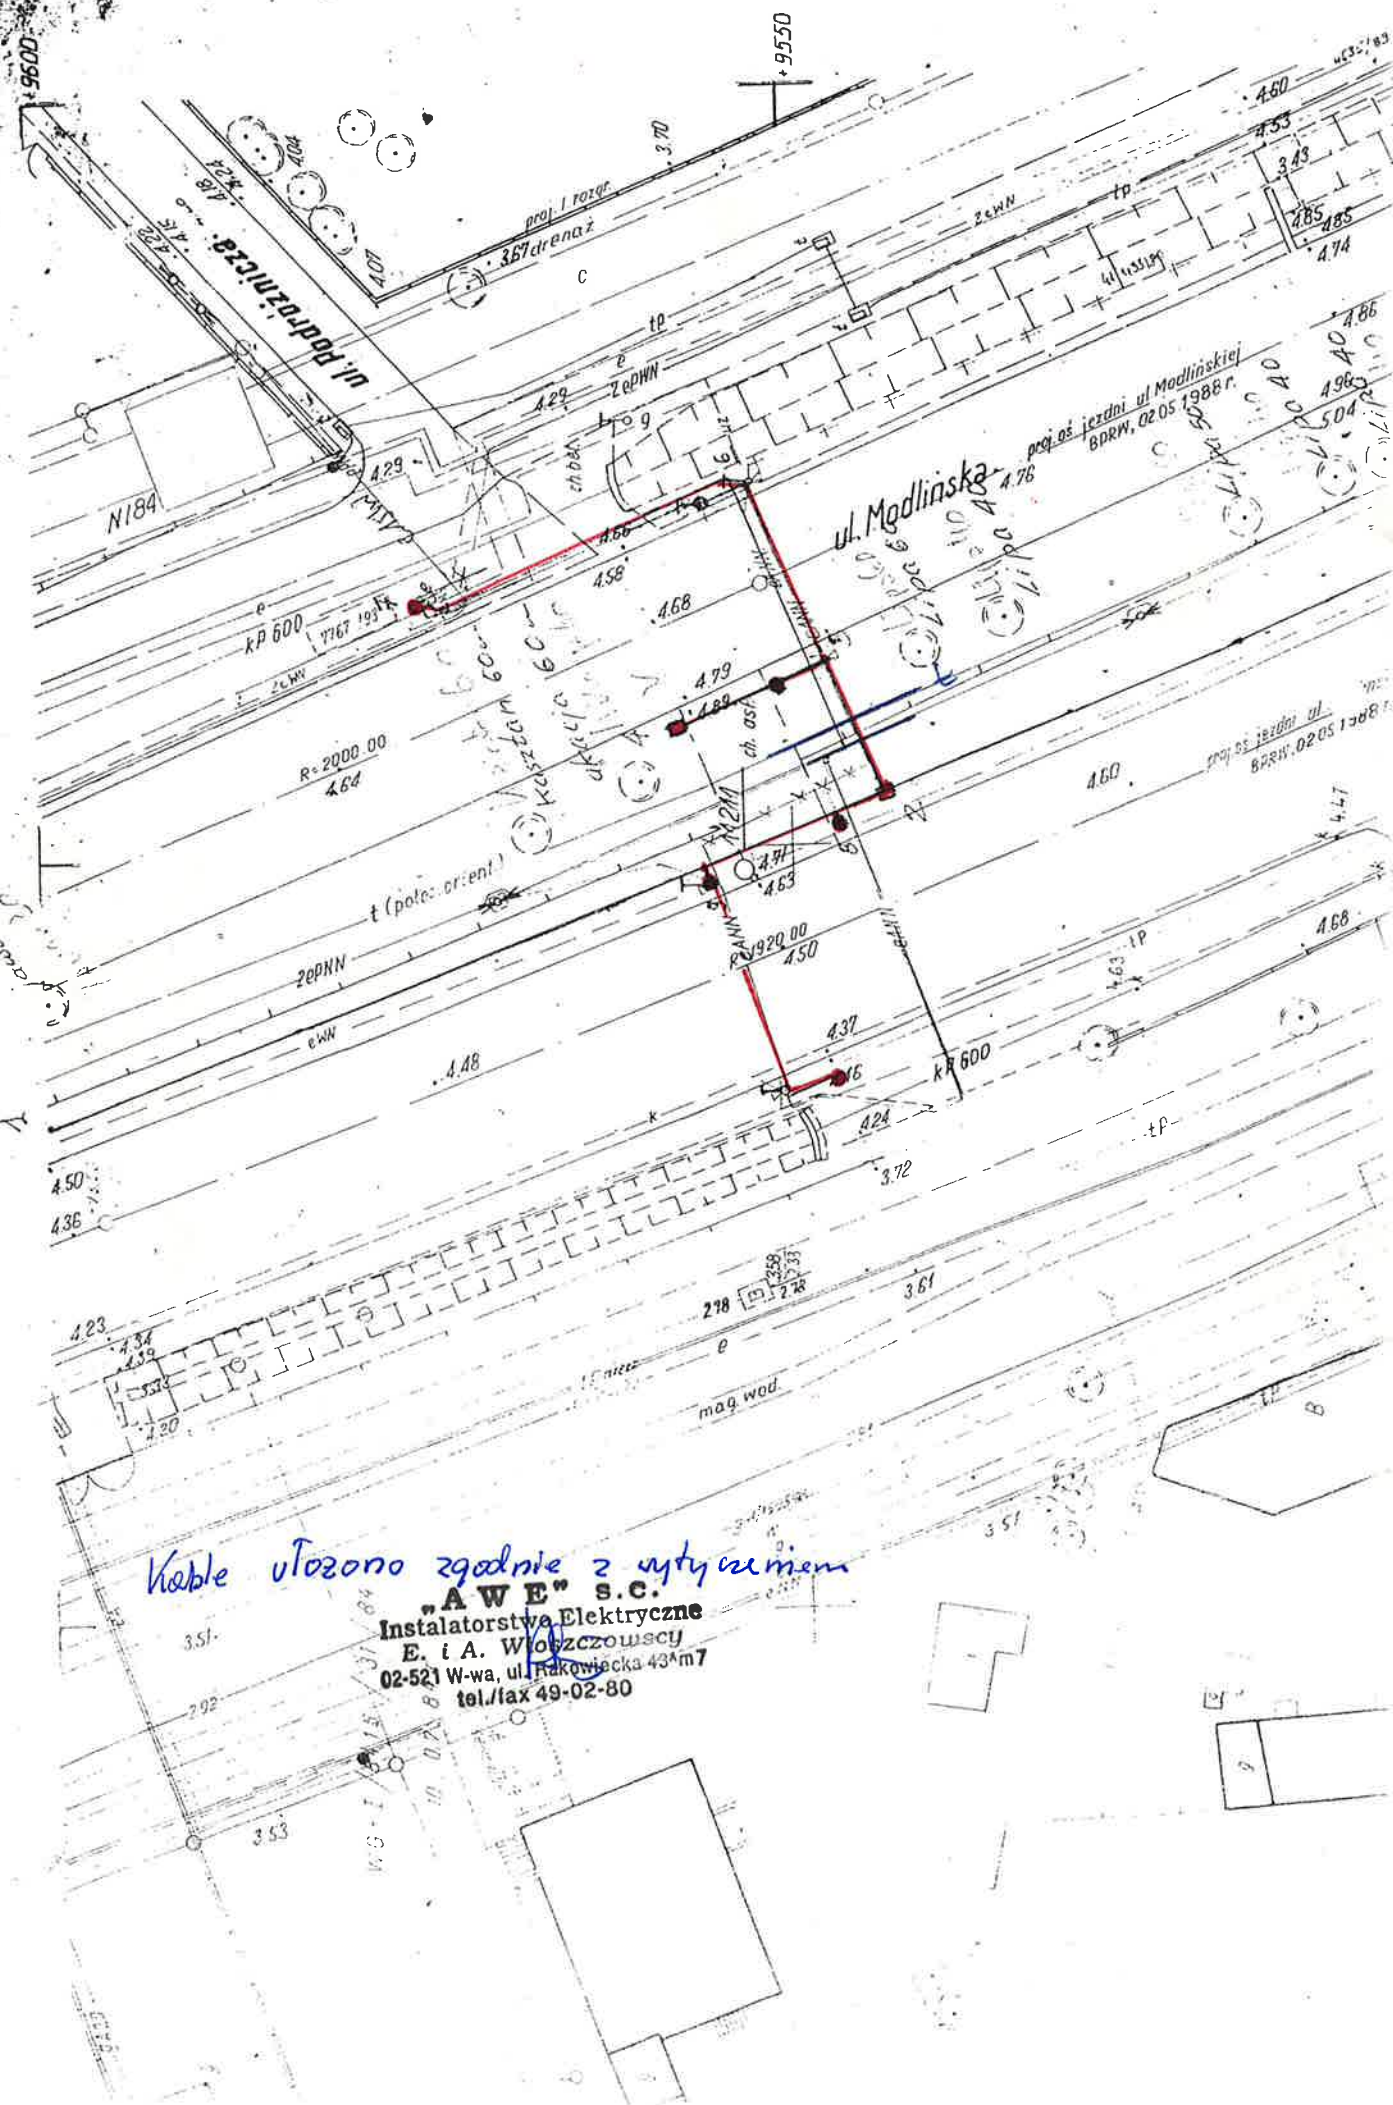

Uwaga
kable YKSY 37·1,5mm² i YKSY 19·1,5mm²
należy ułożyć w rurach pcv ϕ 110

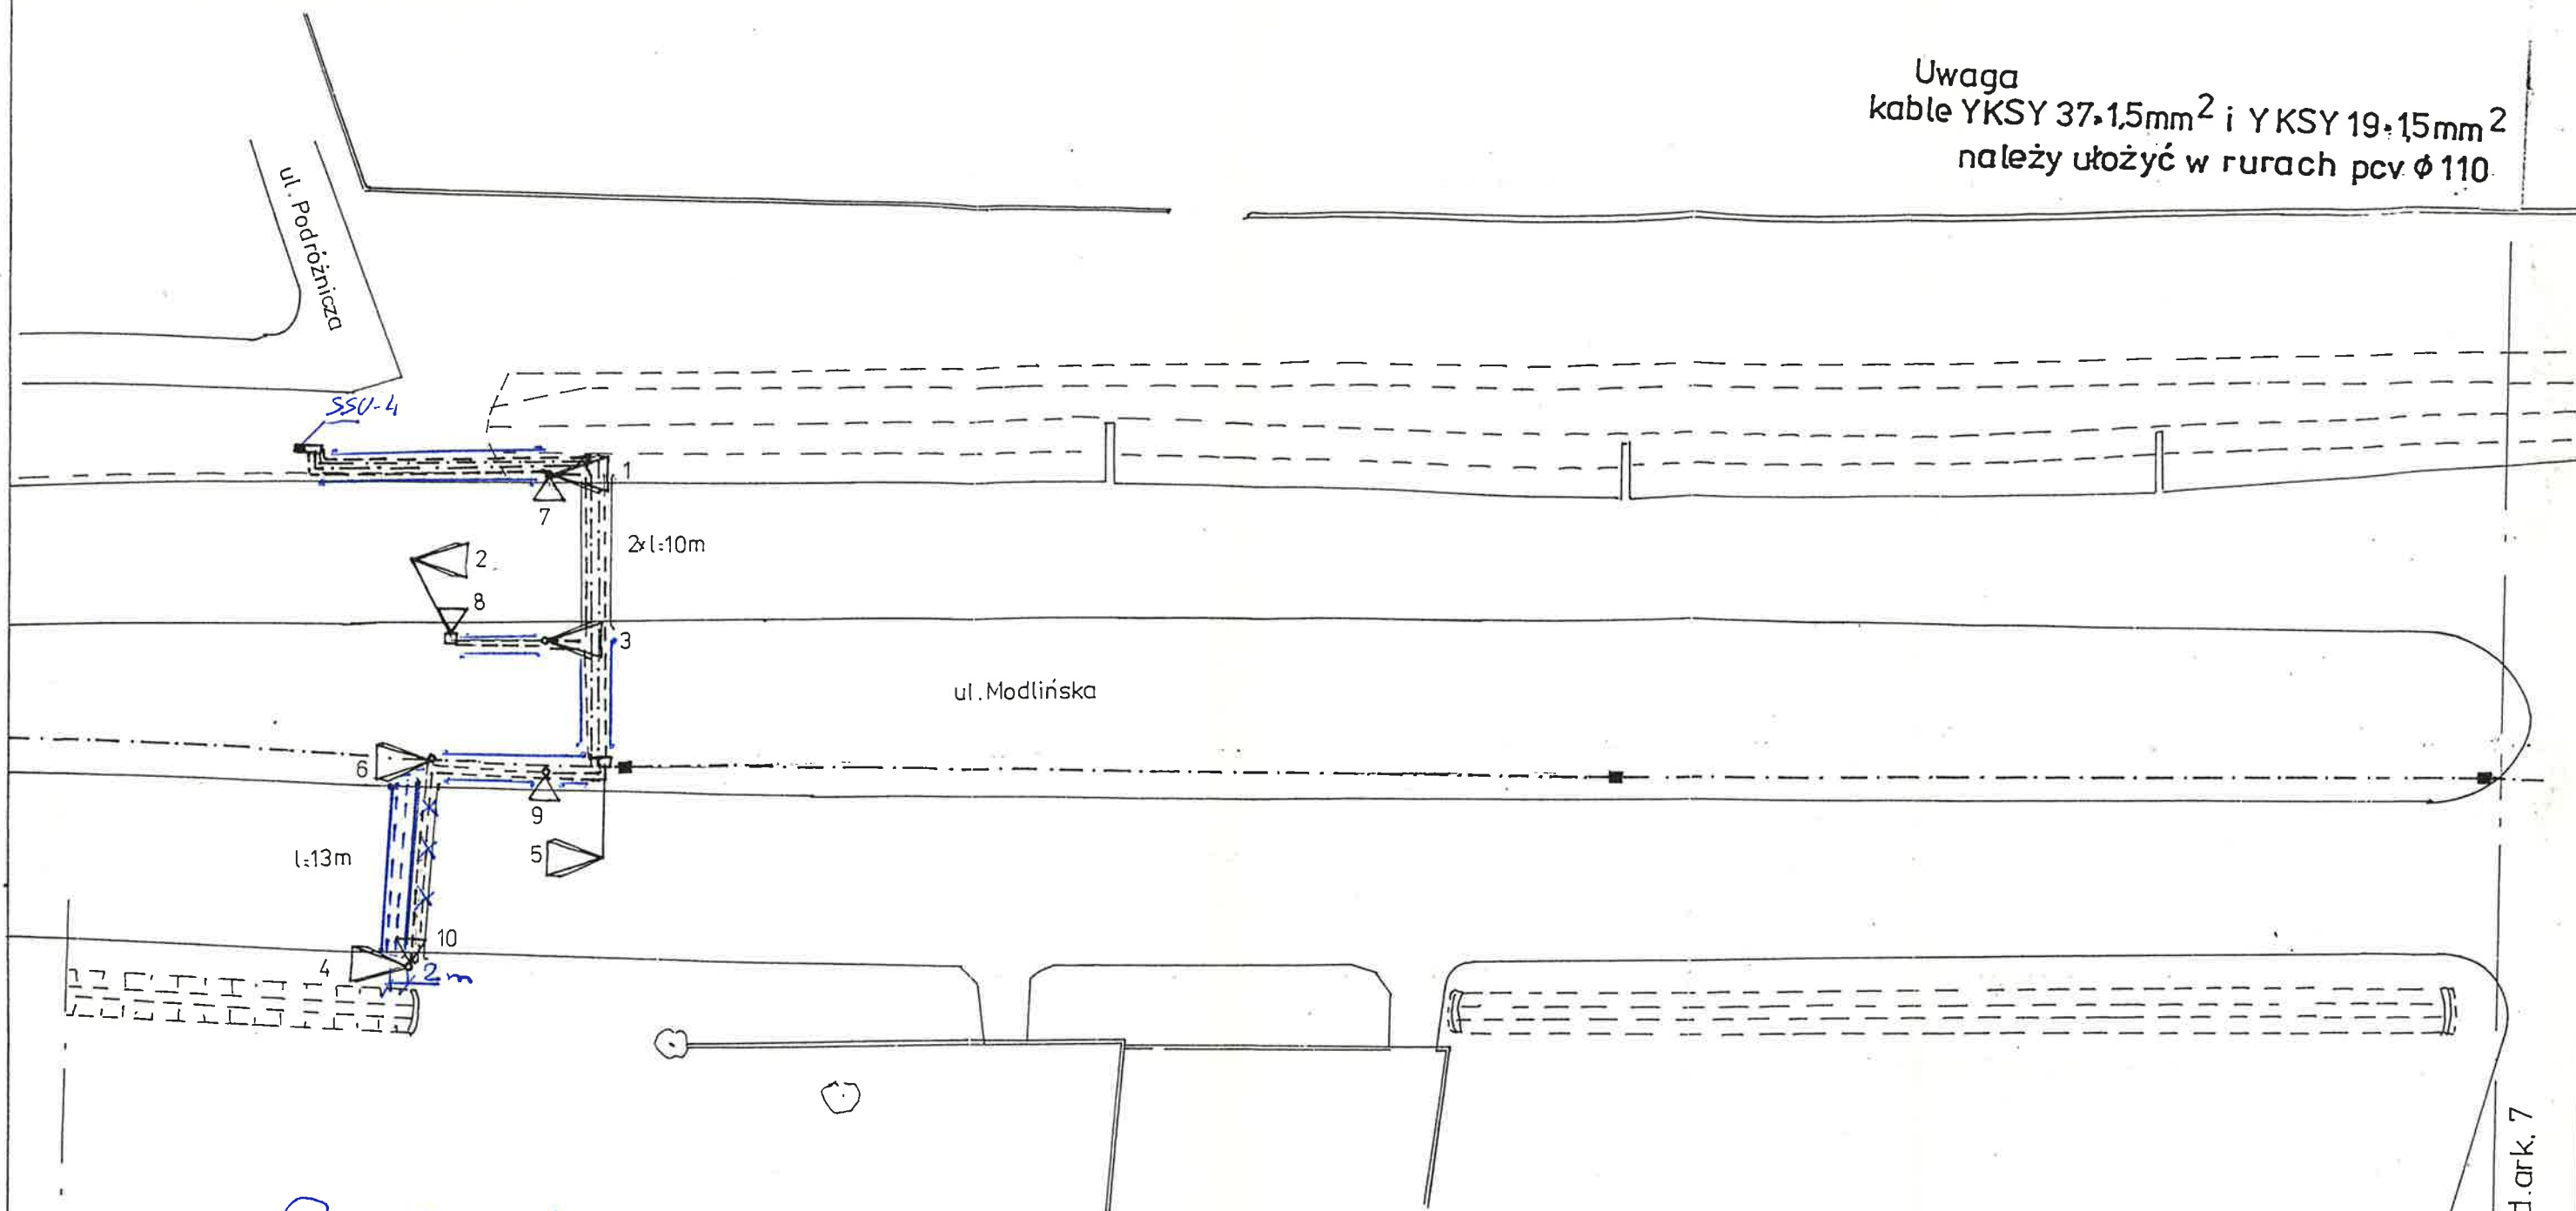

Rysunek powykonawczy
"AWE" S.C.
Instalatorstwo Elektryczne
E. i A. Włoszczowscy
02-521 W-wa, ul. Rakowiecka 43A m7
tel./fax 49-62-80

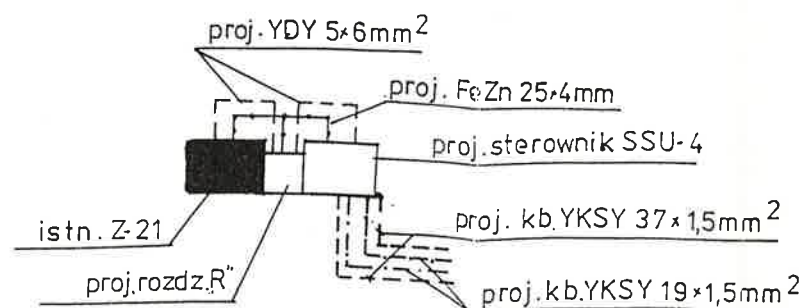

ark.5

c.d.ark.7