


ul. Piękna, Górnośląska

Rysunek nr 1 – Załącznik do OPZ

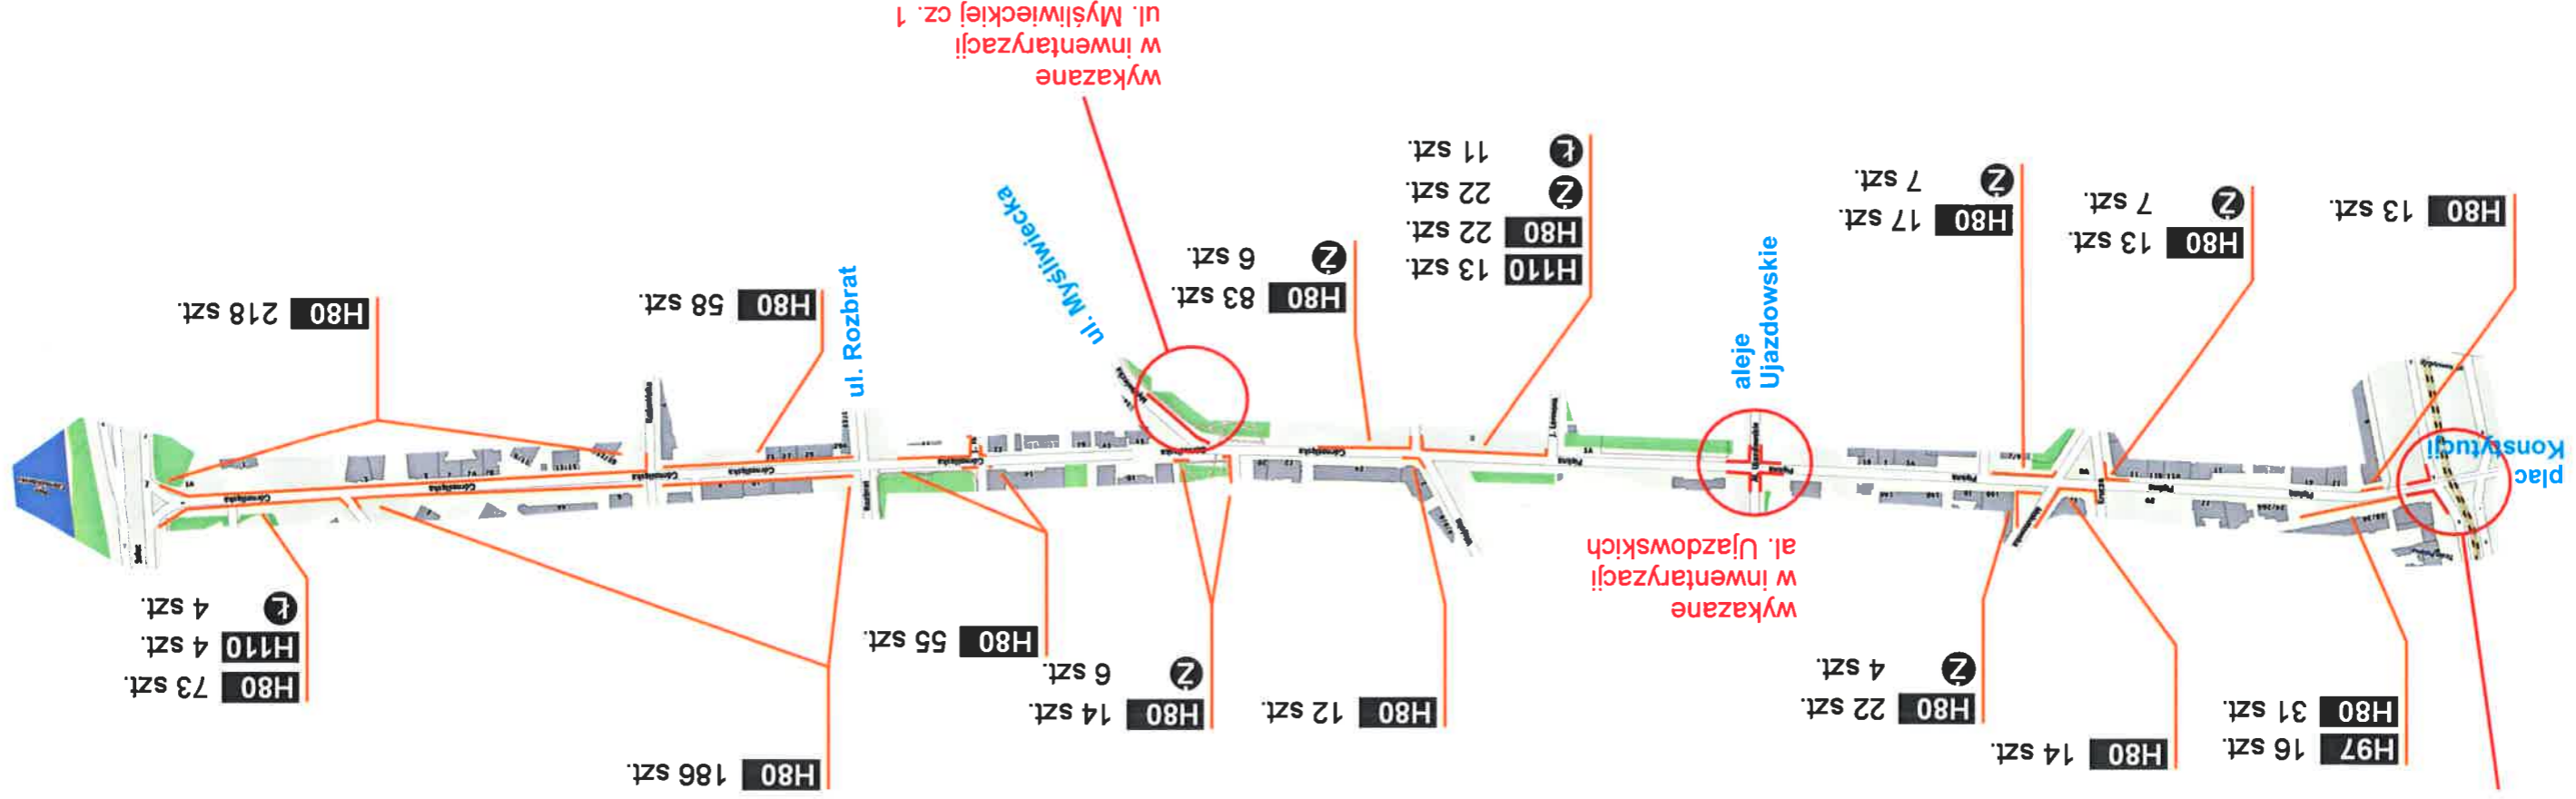

łącznie ilość elementów

- H80 831 szt.
- H97 16 szt.
- H110 17 szt.
- Z 52 szt.
- L 15 szt.