



Warszawa, 8 stycznia 2018 r.

PRO.DRP.WSK.840.11246.2017.008853.18.MG

Zarząd Dróg Miejskich
ul. Chmielna 120
00 – 801 Warszawa

WARUNKI TECHNICZNE PRZYŁĄCZENIA do sieci kanalizacyjnej

Dotyczy odprowadzenia wód opadowych z **projektowanej rozbudowy parkingu** zlokalizowanego przy **ul. Pawińskiego** na **dz. nr ew. 1 z obrębu 2-03-15** w dzielnicy Ochota w Warszawie.

Odpowiadając na pismo z dnia 20.12.2017 r., Miejskie Przedsiębiorstwo Wodociągów i Kanalizacji w m.st. Warszawie S.A. uprzejmie informuje odnośnie przyłączenia do:

1. Sieci kanalizacyjnej

- a. Odprowadzenie w ograniczonej ilości wód opadowych z ww. parkingu będzie możliwe do istniejącego kanału ogólnospławnego II kl. (0,70 x 1,25) m w ul. Pawińskiego po zaprojektowaniu, wybudowaniu i włączeniu do eksploatacji odwodnienia ww. parkingu.
- b. Maksymalna ilość wód opadowych odprowadzana z przedmiotowej inwestycji do miejskiej sieci kanalizacyjnej nie może przekroczyć wartości 1,0 dm³/s. Większe ilości wód opadowych należy gromadzić w zbiorniku retencyjnym zaopatrzonym w urządzenie ograniczające przepływ i odprowadzać w okresie pogody bezdeszczowej. Dopuszczamy także inne sposoby zagospodarowania nadmiaru wód opadowych.
- c. Zwracamy uwagę, że przedstawiona przez Państwa propozycja odprowadzenia wód opadowych z ww. parkingu przewiduje wykorzystanie istniejącego przyłącza kanalizacyjnego Ø 0,40 m (L = 25,0 m), wybudowanego w 1974 r., odprowadzającego ścieki bytowe i wody opadowe z terenu nieruchomości przy ul. Pawińskiego 17/21. Wobec powyższego w sprawie możliwości wykorzystania ww. przyłącza będziemy mogli się wypowiedzieć po uzyskaniu przez Państwa zgody od jego właściciela / użytkownika na jego wykorzystanie.

2. Warunki dodatkowe

- a. Na odprowadzenie wód opadowych z ww. parkingu należy opracować dokumentację techniczną zgodnie z obowiązującymi przepisami oraz „Wytycznymi do opracowywania dokumentacji technicznych oraz budowy przewodów i przyłączy wodociągowych i kanalizacyjnych oraz przepompowni kanalizacyjnych” (dostępnymi na stronie internetowej www.mpwik.com.pl) i w oparciu o załączone dane.
- b. Dokumentację techniczną należy uzgodnić w MPWiK w m. st. Warszawie S.A.
- c. Do dokumentacji należy dołączyć dokumenty stwierdzające stan własności terenu, na którym zlokalizowany będzie projektowany parking i projektowane uzbrojenie.

- d. Przy projektowaniu włączeń do istniejącej kanalizacji należy dążyć do wykorzystania istniejącego na niej uzbrojenia.
- e. Rozstaw uzbrojenia na sieci kanalizacyjnej należy sprawdzić w terenie.

Z-ca KIEROWNIKA
DZIAŁU ROZWOJU I PROJEKTOWANIA



Grzegorz Piechota


Do wiadomości:

- 1. Archiwum II (a/a)


Załączniki:

- 1. 1 egz. mapy z zaznaczoną lokalizacją inwestycji
- 2. 1 egz. planu zagospodarowania terenu
- 3. 1 egz. mapy z naniesioną miejską siecią kanalizacyjną w rejonie ww. inwestycji
- 4. dokumentacja powykonawcza kanalizacyjna

			Usługi Projektowo - Wykonawcze		Rys /ilość
			04-667 Warszawa ul. Trakt Lubelski 239L tel./fax: 22-25-72-480; tel: 512-44-84-66		2
Obiekt i adres		Rozbudowa parkingu na terenie położonym przy ul. Pawińskiego pomiędzy ul. Trojdena a parkiem im. Malickiego w Dzielnicy Ochota m. st. Warszawy			
Zamawiający		Zarząd Dróg Miejskich w Warszawie			Stadium proj. PB
Tytuł rysunku		Plan sytuacyjny			Skala 1:500
	Branża	Imię i nazwisko		Data	Podpis
Projektował:	Drogowa	Tadeusz Kuźeński Wa-60/99		12.17	

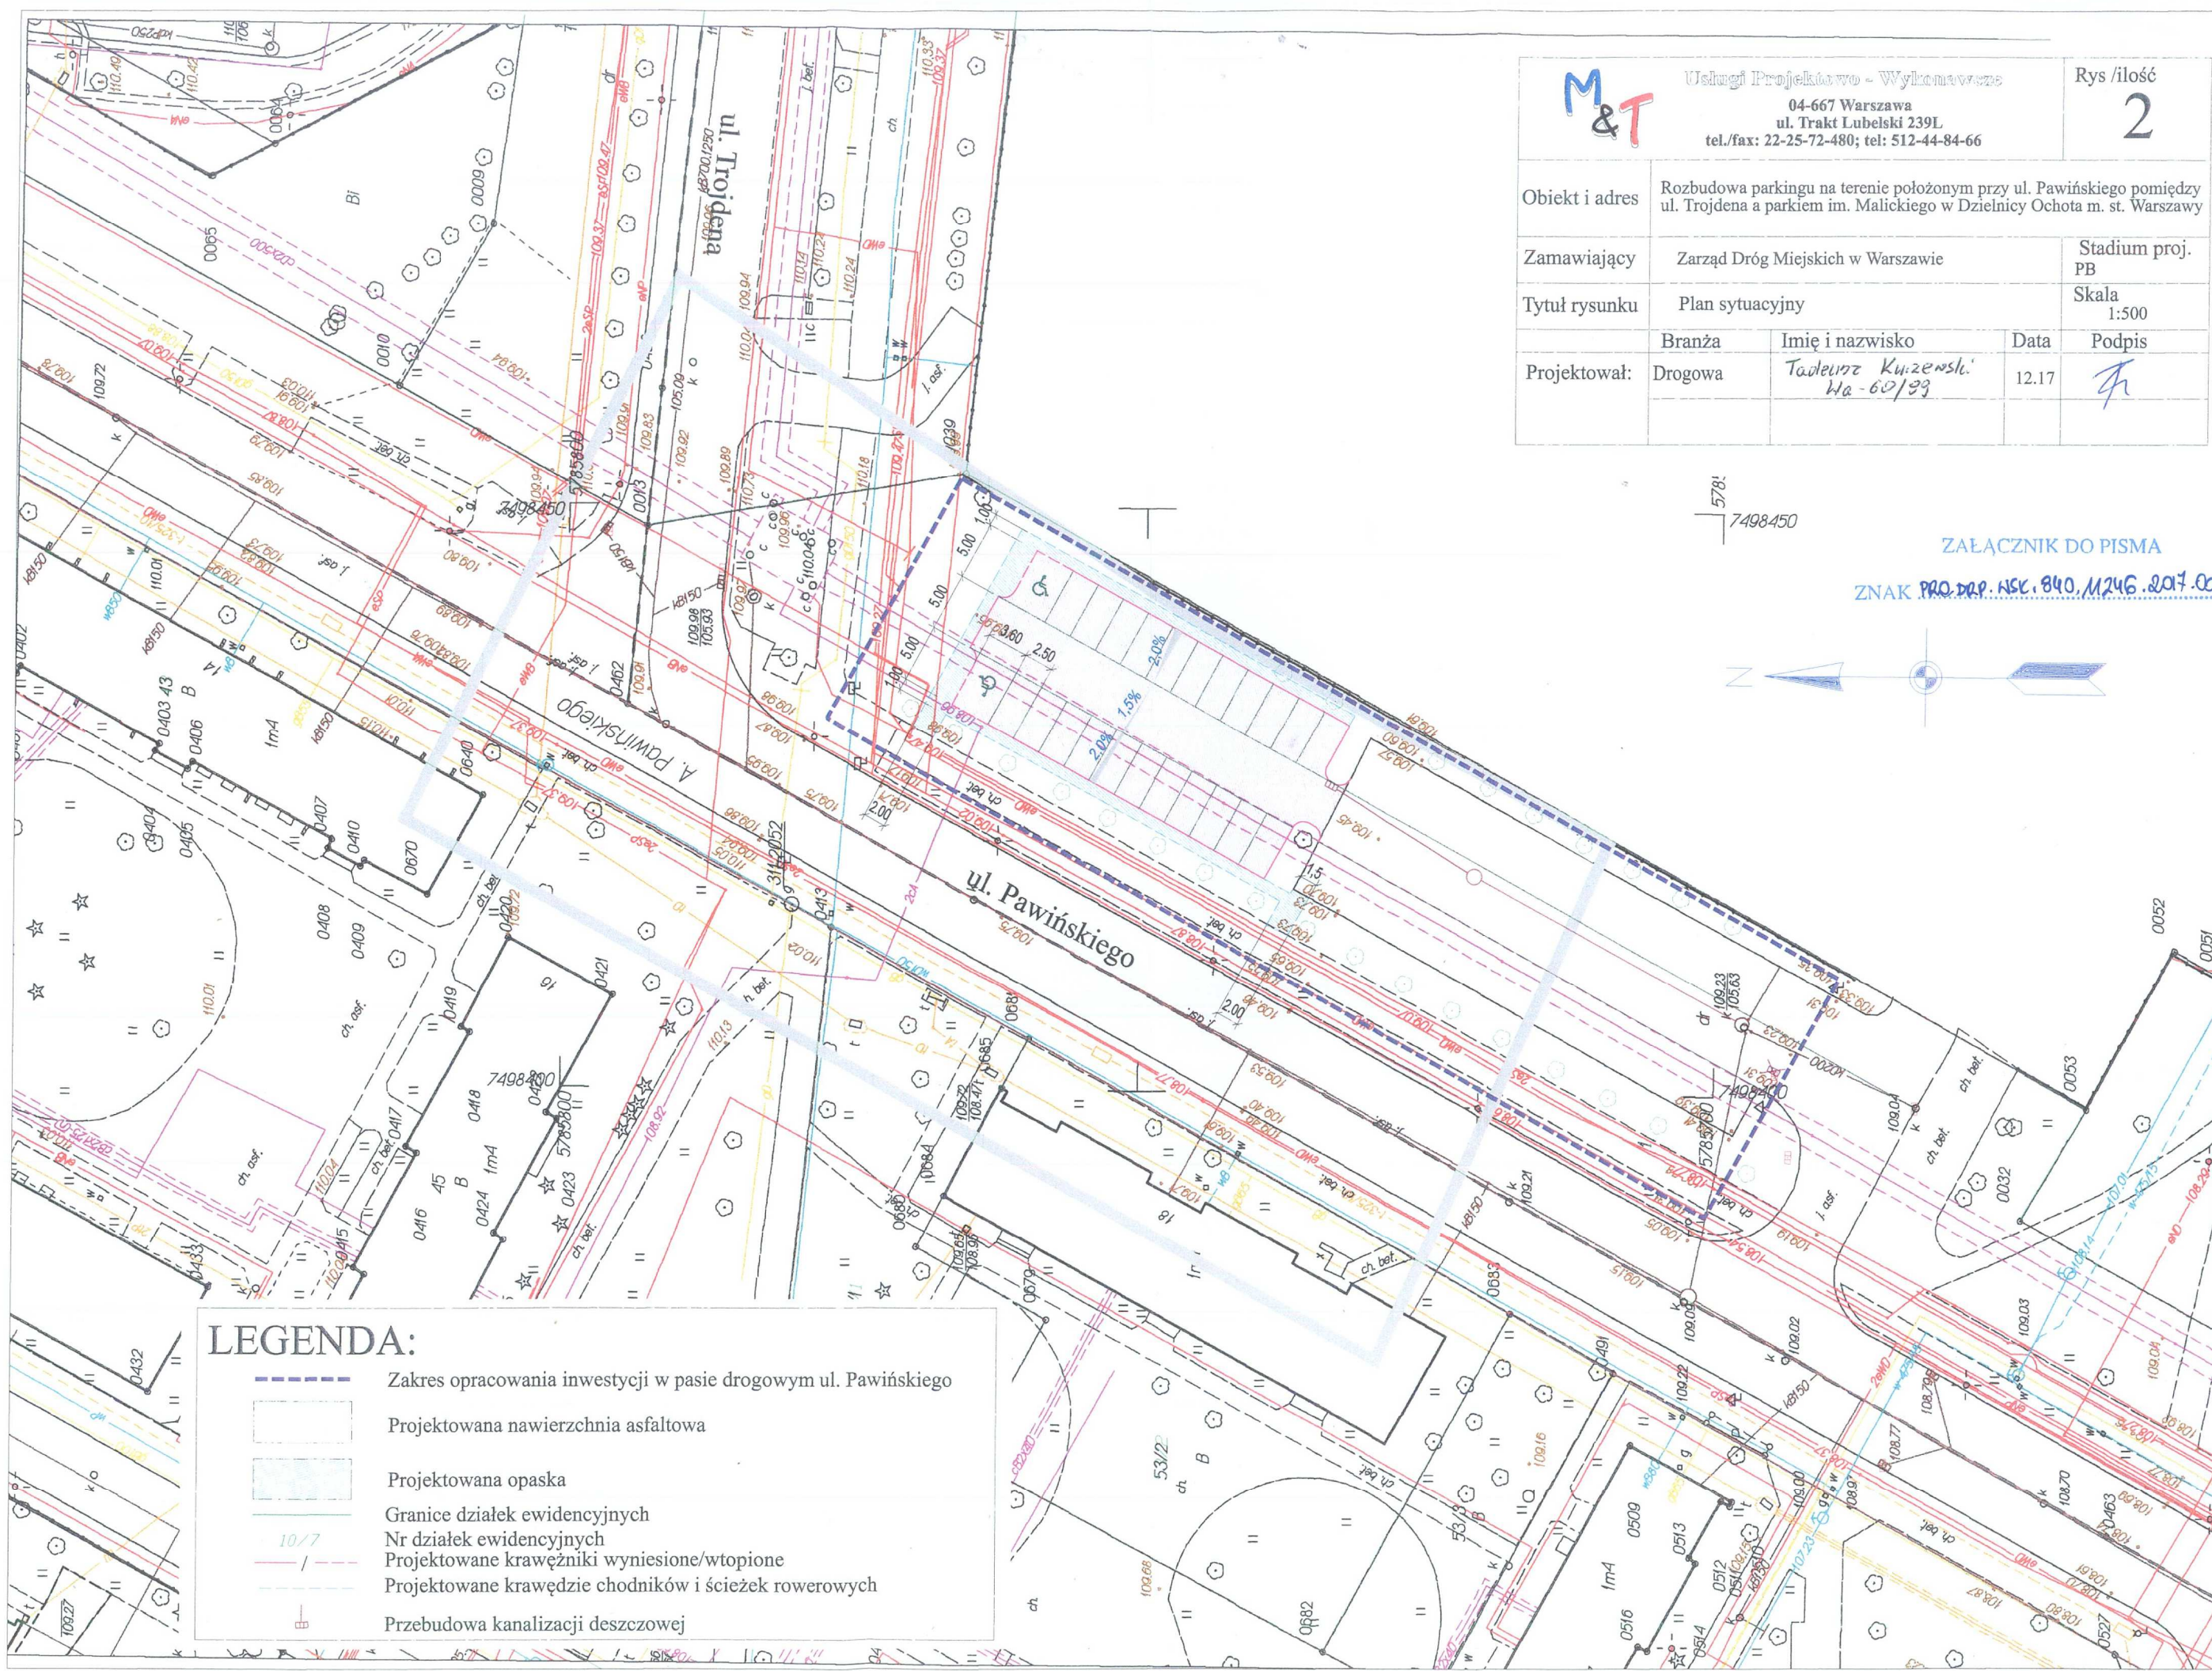



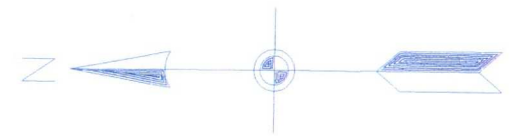





578:
7498450



ZAŁĄCZNIK DO PISMA

ZNAK PRO.DRP.NSK.840.11246.2017.000093.13.HG

LEGENDA:

-  Zakres opracowania inwestycji w pasie drogowym ul. Pawińskiego
-  Projektowana nawierzchnia asfaltowa
-  Projektowana opaska
-  Granice działek ewidencyjnych
-  Nr działek ewidencyjnych
-  Projektowane krawężniki wyniesione/wtopione
-  Projektowane krawędzie chodników i ścieżek rowerowych
-  Przebudowa kanalizacji deszczowej

ZNAK PRO.DRP.NSK.B40.M246.247.008853.18.MG

