

Nr uzg. 644 / 2018
 MIEJSKIE PRZEDSIĘBIORSTWO WODOCIAGÓW I KANALIZACJI
 W M. ST. WARSZAWIE SPÓŁKA AKCYJNA
 Pl. Starynkiewicza 5 02-015 Warszawa
 PROJEKT NINIEJSZY UZGODNIONO Z UWAGAMI
 Nr 1-Nr 8 WYSZCZEGÓLNIONYMI POD PIECZĄTKĄ

Warszawa, dnia 10.04.2018 r.

SPRAWDZIŁ
 STARSZY SPECJALISTA

Aneta Wojcik

KIEROWNIK
 WYDZIAŁU PRZYŁĄCZY
 WODOCIAGOWYCH I KANALIZACYJNYCH

Bożena Paczkowska

PRZED PRZYSTĄPIENIEM DO REALIZACJI PRZYŁĄCZY
~~WODOCIAGOWYCH I KANALIZACYJNYCH~~

- 1) NALEŻY ZGŁOSIĆ SIĘ Z UZGODNIONYM PROJEKTEM
 DO DZIAŁU REALIZACJI INWESTYCJI I REMONTÓW
 W PIONIE ROZWOJU MPWiK S.A. w m.st. WARSZAWA
 UL. BRUKSELSKA 21. 03-973 WARSZAWA
 W CELU ZAWARCIA UMOWY O PEŁNIENIE
 NADZORU NAD BUDOWĄ

- 2) Budowę przewodów kanalizacyjnych
 podziemnych należy rozpocząć od
 kanału ulicznego po uprzednim spraw-
 dzeniu rzędnych.

- 3) Tłuszcz, błoto związki ropopochodne
 z osadników i separatorów należy usuwać
 poza obręb kanalizacji miejskiej.

- 4) Jeżeli w trakcie budowy przyłącza ~~wodociagowego lub~~
 kanalizacyjnego zajdzie konieczność wprowadzenia
 zmian nie wynikających z kolizji z istniejącym
 uzbrojeniem lub innymi przeszkodami podziemnymi,
 należy złożyć do uzgodnienia w Spółce projekt zamienny.

- 5)

Uzgodnienie ważne 3 lata


- 6)

Za rozwiązanie techniczne instalacji wod-kan.
na terenie obiektu odpowiada projektant.

- 7) DALSZA ROZBUDOWA INSTALACJI WOD. KAN
 NA TERENIE WTRUCHOMOŚCI NIE OBJĘTA
 NINIEJSZYM PROJEKTEM MOŻE BYĆ
 REALIZOWANA TYLKO W OPARCIU O NOWY
 ZATWIERDZONY PROJEKT

- 8)

MIEJSKIE PRZEDSIĘBIORSTWO WODOCIAGÓW I KANALIZACJI
 w m. st. Warszawie SPÓŁKA AKCYJNA
 nie ponosi odpowiedzialności za sprawy własności
 terenu, przez który przebiega połączenie wodociąg-
 owe i przykanalik ujęte w niniejszym projekcie.

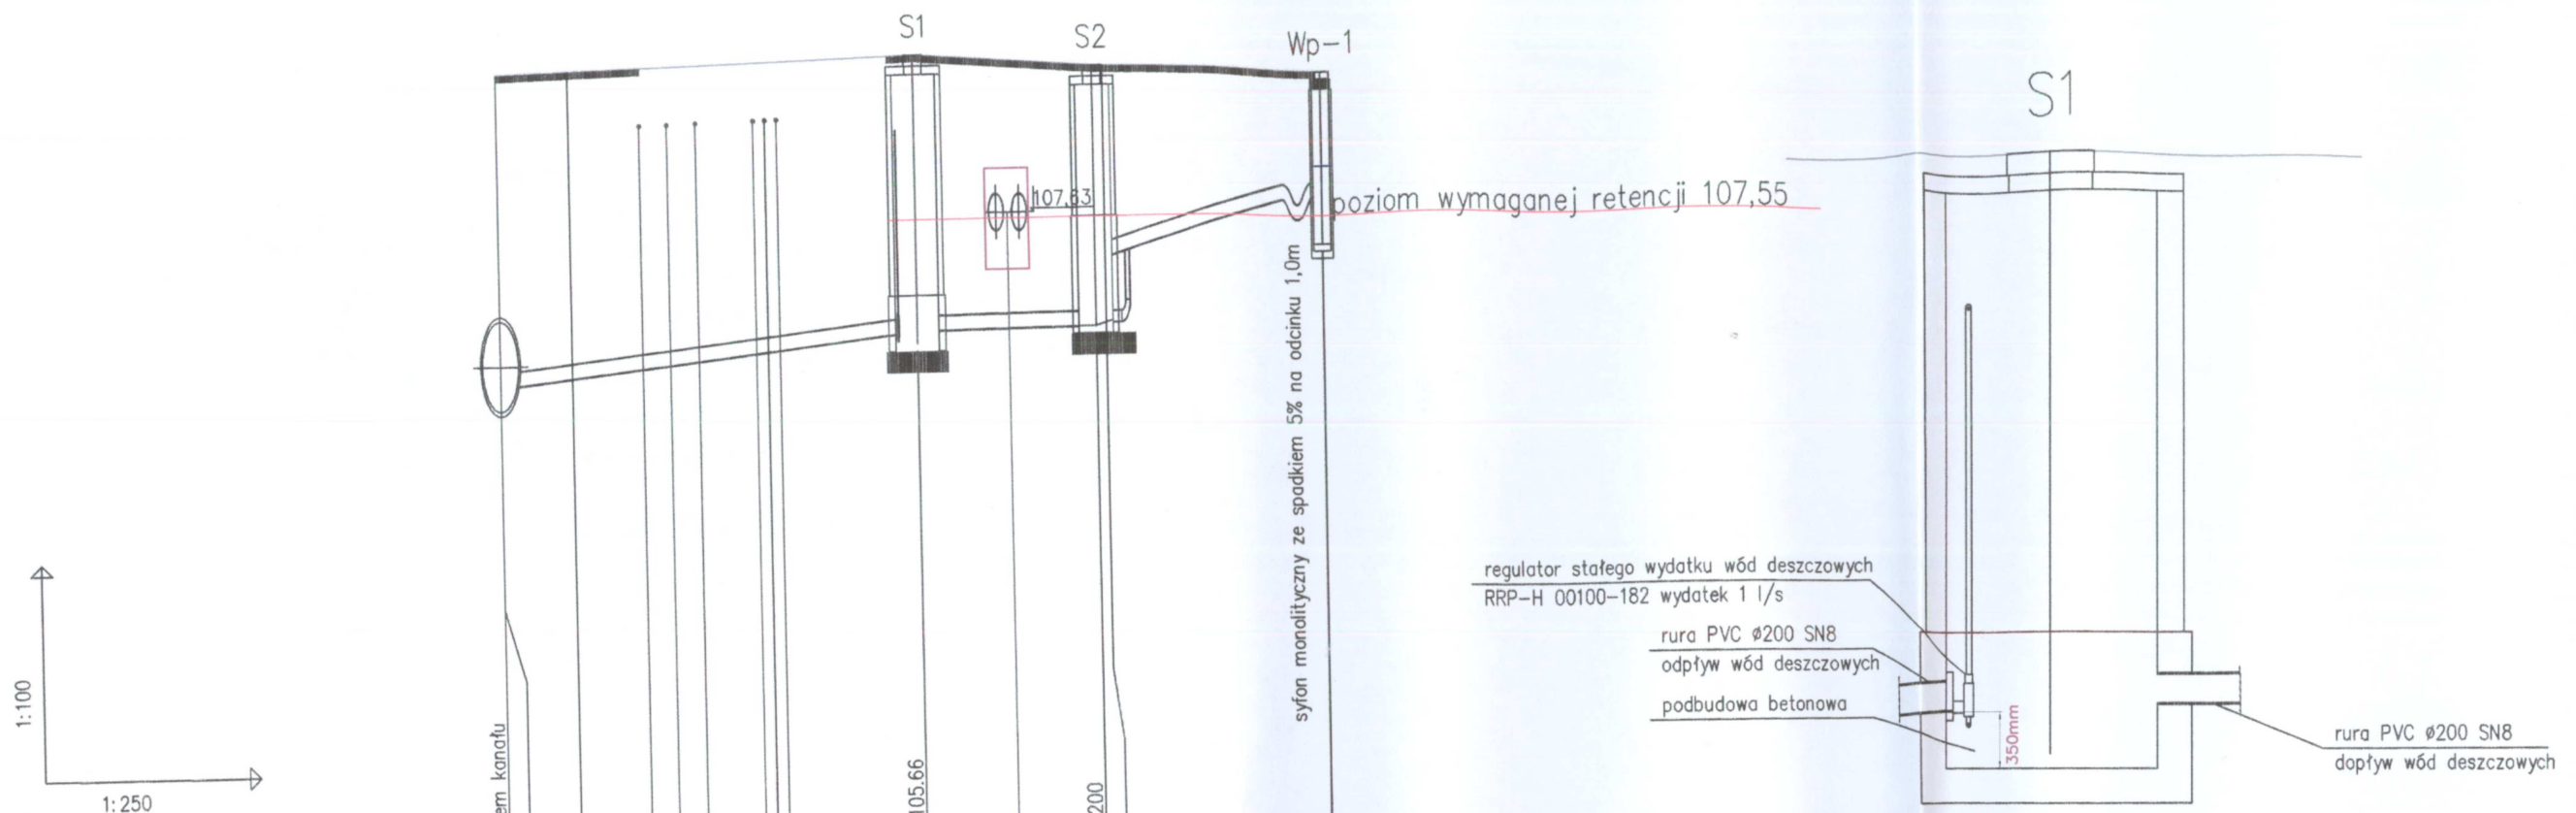

	Wp1	S1	S2	Wp2
RZĘDNA TERENU ISTN.	109.65	109.83	109.64	109.51
RZĘDNA DNA WYKOPU	105.31	106.00	106.04	107.95
ZAGŁĘBIENIE DNA KANAŁU	4.34	3.83	3.60	1.60
SPADKI, DŁUGOŚCI	4.8%	0.5%	12.7%	
ŚREDNICA, MATERIAŁ	Ø200 PV SN8	Ø200 PVC SN8 wykonanie bezwykopowe	Ø200 PVC SN8	
ODLEGŁOŚCI	0.0	14.5	20.7	28.7
HEKTOMETRY	0			

**MIEJSKIE PRZEDSIĘBIORSTWO
WODOCIAGÓW I KANALIZACJI**
w m. st. Warszawie SPÓŁKA AKCYJNA
Pl. Starynkiewicza 5

Nr uzg. 644 / 2018

M & T

Rys /ilość

2

Objekt i adres	Rozbudowa parkingu na terenie położonym przy ul. Pawińskiego pomiędzy ul. Trojdena a parkiem im. Malickiego w Dzielnicy Ochota m. st. Warszawy		
Inwestor	Zarząd Dróg Miejskich w Warszawie		Stadium proj. PW
Tytuł rysunku	Profil podłużny		Skala 1:100/250
	Branża	Imię i nazwisko	Data
Projektował:	Instalacyjna	Piotr Modrakowski upr. nr MAZ/0422/POOS/09	04.18 