


01 WRZ 2026

Wydział Ruchu Drogowego
Komendy Stołecznej Policji
projekt - ~~skic~~
zabezpieczenia robót organizacji ruchu
opiniuję pozytywnie - ~~negatywnie~~

Następny znak powinien być umieszczony za poprzedzającym w odległości, co najmniej:
- 50 m na drogach o dopuszczanej prędkości powyżej 90 km/h,
- 20 m na drogach o dopuszczanej prędkości powyżej 60 km/h,
- 10 m na pozostałych drogach.

Z upoważnienia
Komendanta Stołecznej Policji

SPECIALISTA
Szekcji Postępowań Administracyjnych
Wydziału Ruchu Drogowego KSP
asp. Krzysztof SADOWSKI

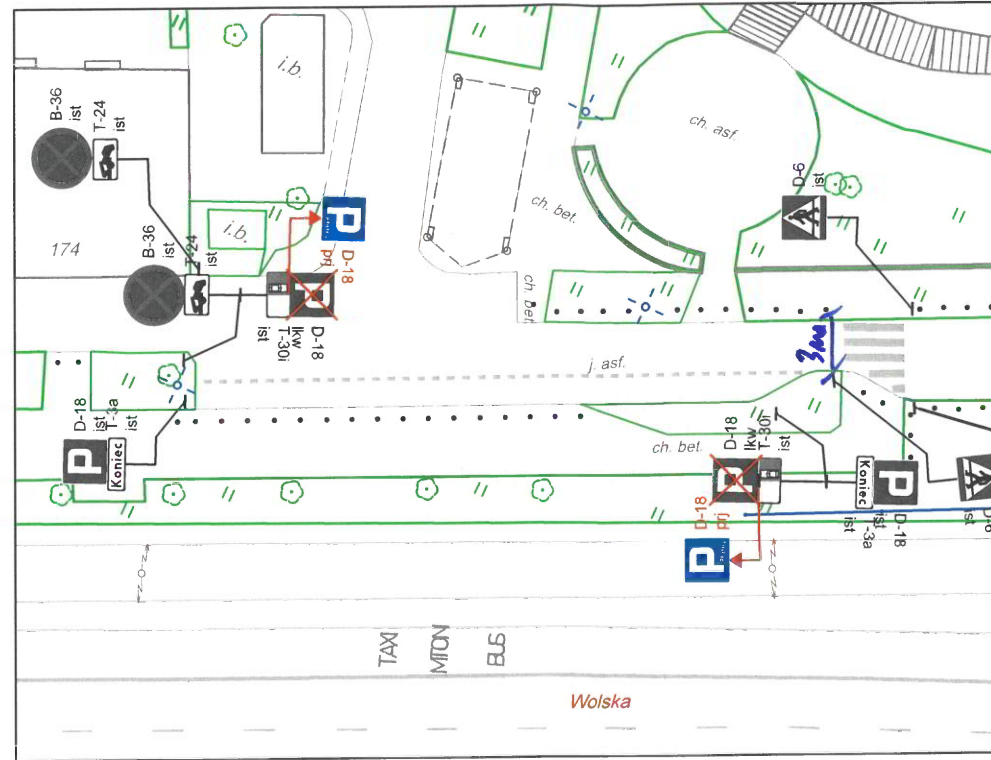


LEGENDA

- D-6 ist istniejące oznakowanie pionowe
- D-6 prj projektowane oznakowanie pionowe
- D-6 kw istniejące oznakowanie pionowe do likwidacji
- D-6 do przen. istniejące oznakowanie pionowe do przeniesienia
- D-6 przen. oznakowanie pionowe przenoszone
- krawężniki/obrzeża istniejące
- krawężniki/obrzeża wtopione istniejące
- P-18 / P-19 oznakowanie poziome istniejące
- P-18 / P-19 oznakowanie poziome projektowane
- P-18 / P-19 oznakowanie poziome usuwane
- istniejące słupki U-12c

PREZYDENT MIASTA STOLICZNEGO WARSZAWY
pl. Bankowy 3/5, 00-950 Warszawa
ZATWIERDZENIE nr: ZR-OR.7221-1.1431-20-28
ZATWIERDZAM projekt stałej organizacji ruchu w terminie:
od 30.09.2026 do 30.09.2028
w całości / w części / bez zmian / ze zmianami naniesionymi
na projekcie kolorem
W zakresie rys. z uwagami / bez uwag
wraz z załącznikami
i projektem sygnalizacji nr
Zatwierdzenie dotyczy terenu położonego w pasie drogowym
drog publicznych. Jednostka wprowadzająca organizację ruchu
jest zobowiązana do zawiadomienia organu zarządzającego ruchem,
zarządu drogi oraz właściwego komendanta Policji
o terminie jej wprowadzenia, co najmniej na 7 dni przed
dniem wprowadzenia organizacji ruchu.
*UWAGI:

z up. PREZ. MIAST. WARSZAWY
Michał Kacprzak
Inżynier Ruchu
w Biurze Organizacji Ruchu Drogowym

Plan Sytuacyjny
Skala 1: 10 000

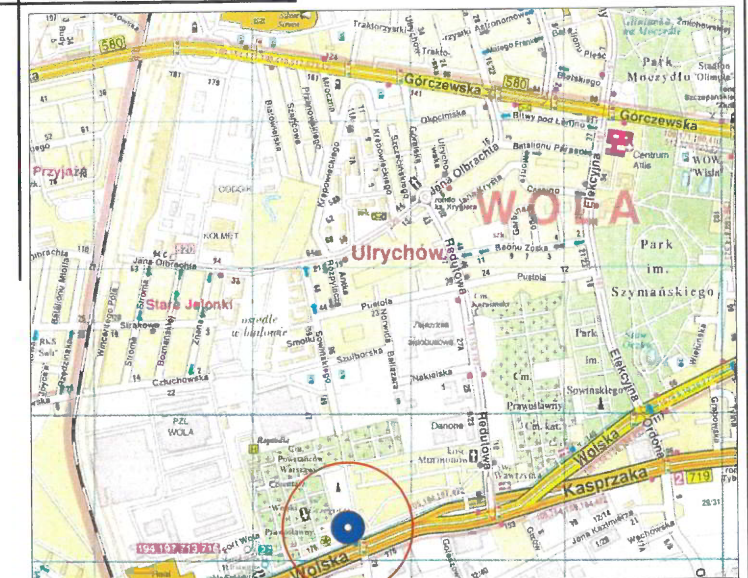

ZARZĄD DRÓG MIEJSKICH ul. Chmielna 120 00-801 Warszawa	
Nazwa opracowania:	Projekt organizacji ruchu w związku z rozszerzeniem SPPN na terenie dzielnicy Wola m.st. Warszawy (Odolany)
lokalizacja:	ul. Wolska 174
data:	sierpień 2026r.
autor:	mgr inż. Magdalena Napora
skala:	1 : 500
podpis:	M. Napora