SZEGÓŁY IZOLACJI

SZCZEGÓŁ IZOLACJI POD CHODNIKIEM I POD JEZDNIĄ

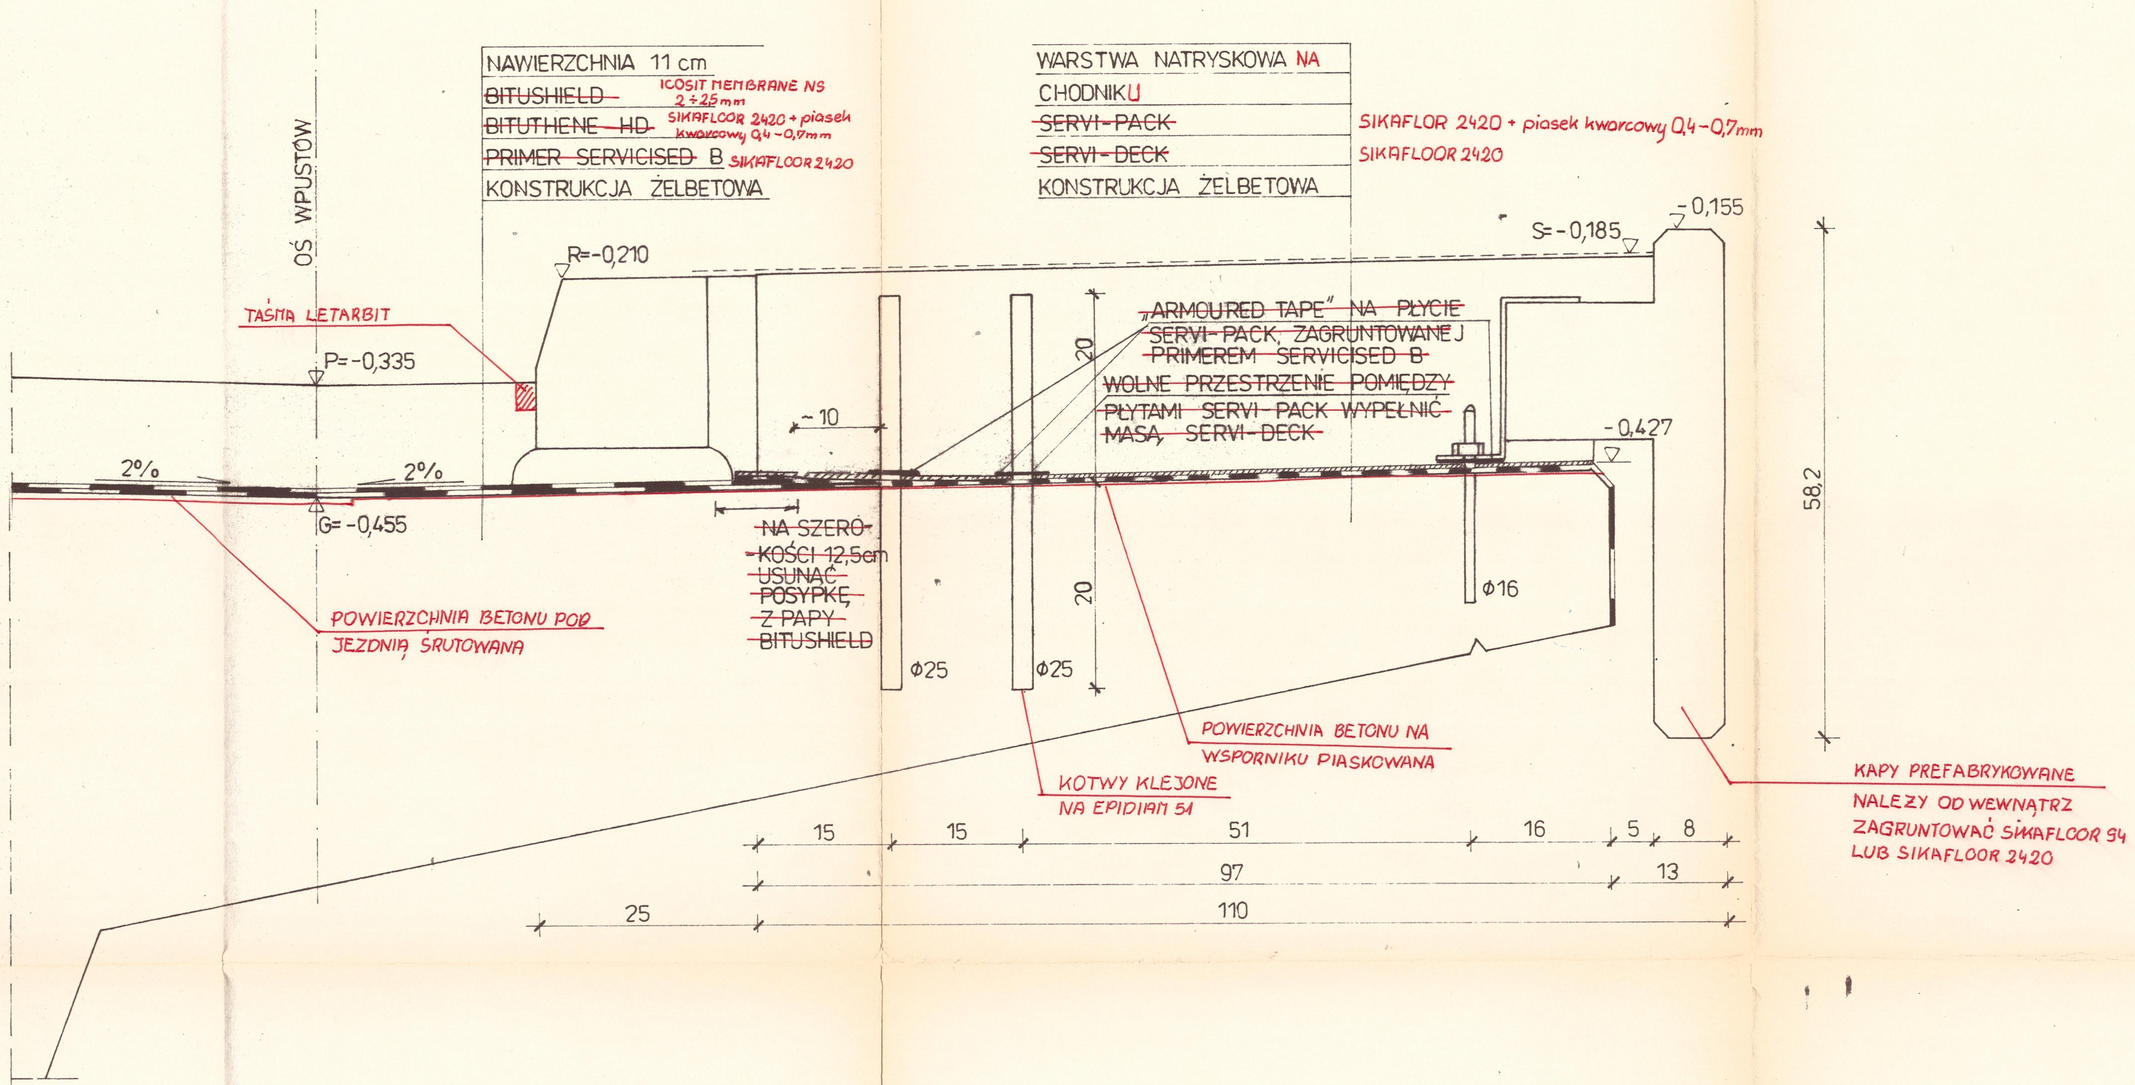

IZOLACJA PRZY WPUŚCIE

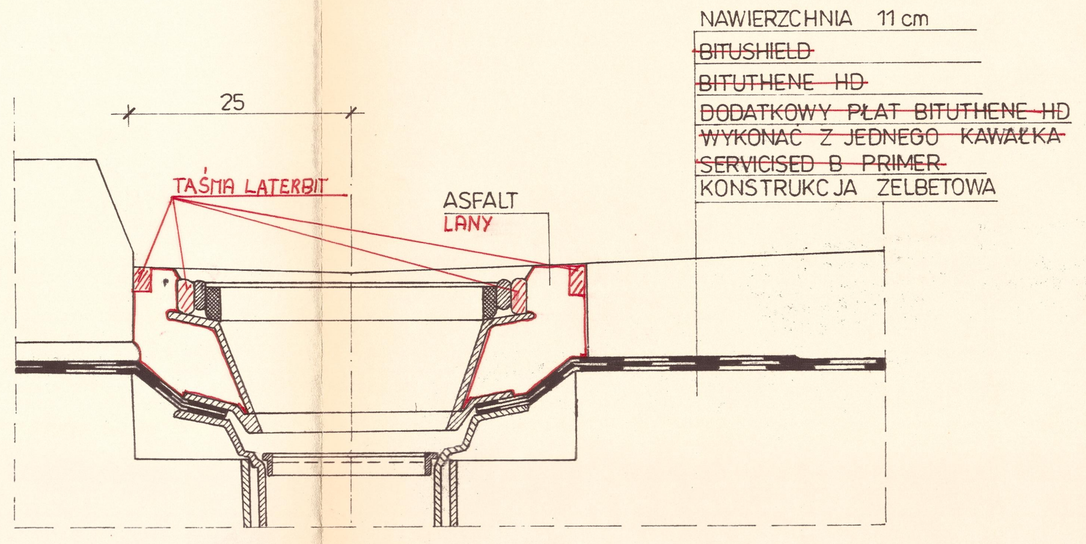

IZOLACJA PRZY DYLATACJI

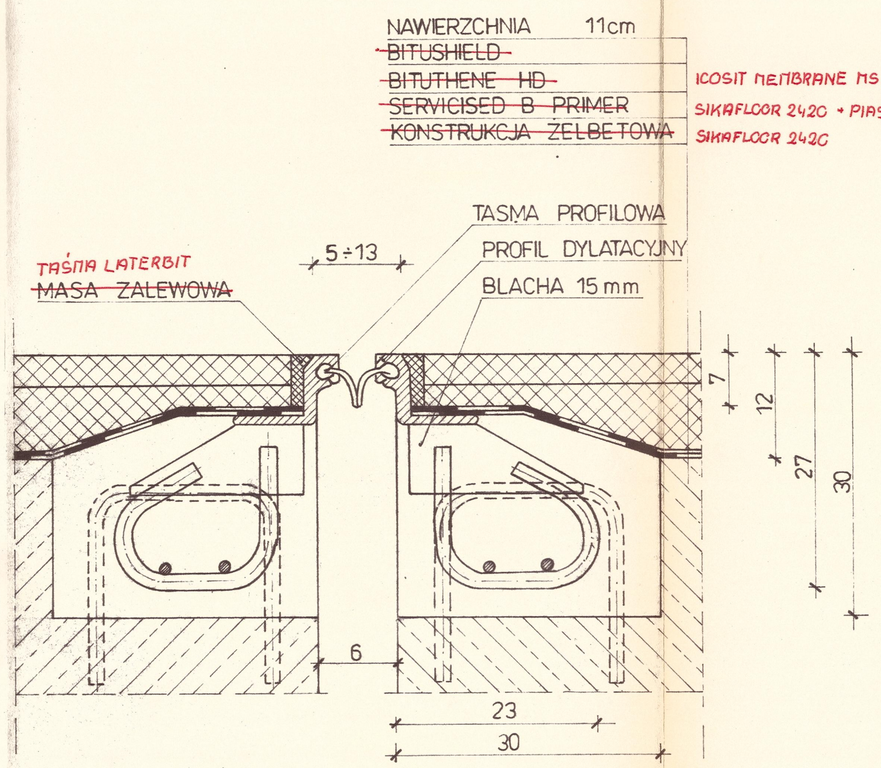

401/15/2.9

INSPEKTOR Nadzoru Inwestorskiego mgr inż. Maciej Oszecki

KIEROWNIK GRUPY ROBÓT „CONTEC" S.A. mgr inż. Włodzimierz Bielski

DOKUMENTACJA POWYKONAWCZA

GRUDZIEŃ 1992 r.

Nazwa rysunku	SZCZEGÓŁY IZOLACJI
Nr rysunku	~~8~~ 8
Skala	
Obiekt	OBIEKTY INŻ. WZDŁUŻ UL. ŁOPUSZAŃSKIEJ WYPOSAŻENIE – PROJ. ZAMIENNY
Stadium	P.T.
Branża	MOSTY
Nr. zlecenia	2/91
Data	07. 1992
Gł. projektant	mgr inż. J. Bąk
Projektant	
Opracował	
Sprawdził	mgr inż. W. Sałach
Kier. pracowni	mgr inż. K. Gej

PROJEKTOWANIE MOSTÓW I DORADZTWO TECHNICZNE „POMOST" – Sp. c. ul. Madalińskiego 11/7 02-513 Warszawa