# WIADUKT NR 2 – KAPY GZYMSOWE PREFABRYKOWANE – część I

1:100




Dz. Bud. Nr V str. 23.
J. Bąk - NA - proszę o położenie wpustu ściekowego przy podporze nr 9 na wschodnią stronę podpory symetrycznie do położenia pierwotnego.
do zgodności

## GEOMETRIA KAP GZYMSOWYCH I PORĘCZY W REJONIE SCHODÓW

1:20

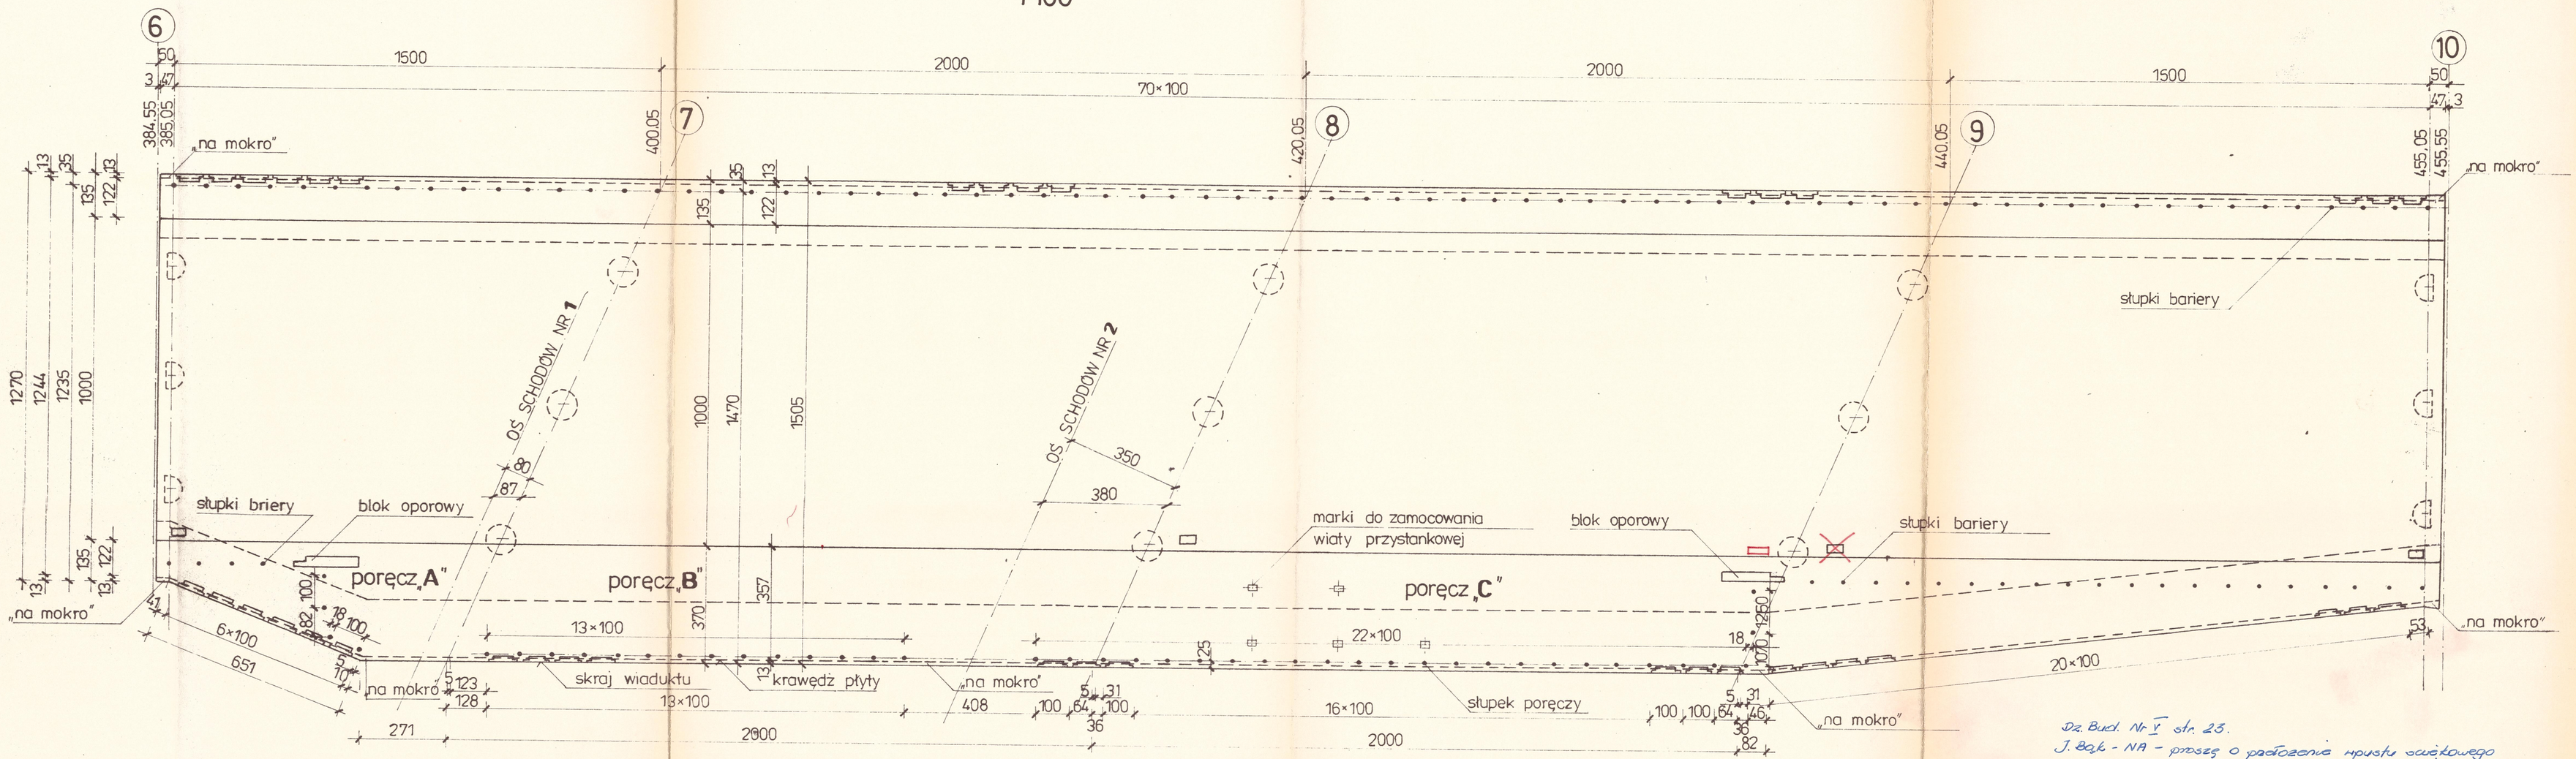


KIEROWNIK GRUPY ROBÓT „CONTEG" S.A.
mgr inż. Włodzimierz Bielski

INSPEKTOR Nadzoru Inwestorskiego
mgr inż. Maciej Osiecki

DOKUMENTACJA POWYKONAWCZA

WYPOSAŻENIE
W-2

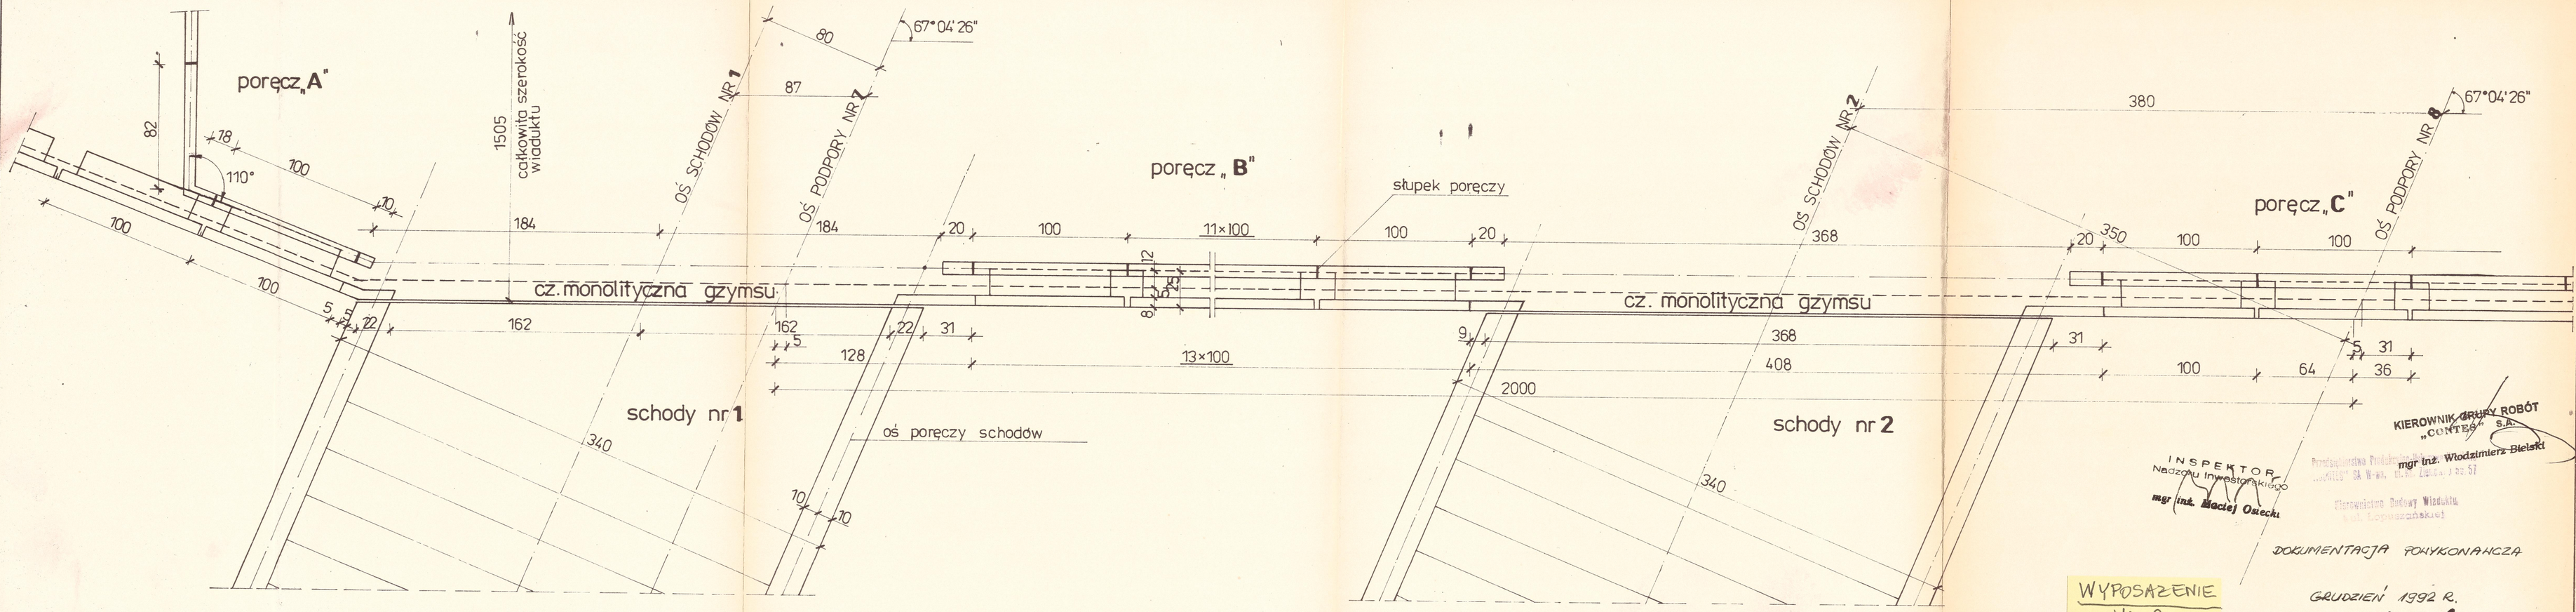GRUDZIEŃ 1992 R.

**401/15/2.2**

| | |
|---|---|
| Nazwa rysunku: WIADUKT NR 2 KAPY GZYMSOWE PREFABRYKOWANE | Nr rysunku: 21 |
| | Skala: 1:100 |
| Obiekt: OBIEKTY INŻ. WZDŁUŻ UL. ŁOPUSZAŃSKIEJ WYPOSAŻENIE - PROJ. ZAMIENNY | Stadium: P.T. Branża: MOSTY |
| Nr. zlecenia: 2/91 | Data: 07. 1992. |
| Gł. projektant: mgr inż J.Bąk | |
| Projektant: | |
| Opracował: | |
| Sprawdził: mgr inż W.Sałach | |

PROJEKTOWANIE MOSTÓW I DORADZTWO TECHNICZNE „POMOST" – Sp. c.
ul. Madalińskiego 11/7