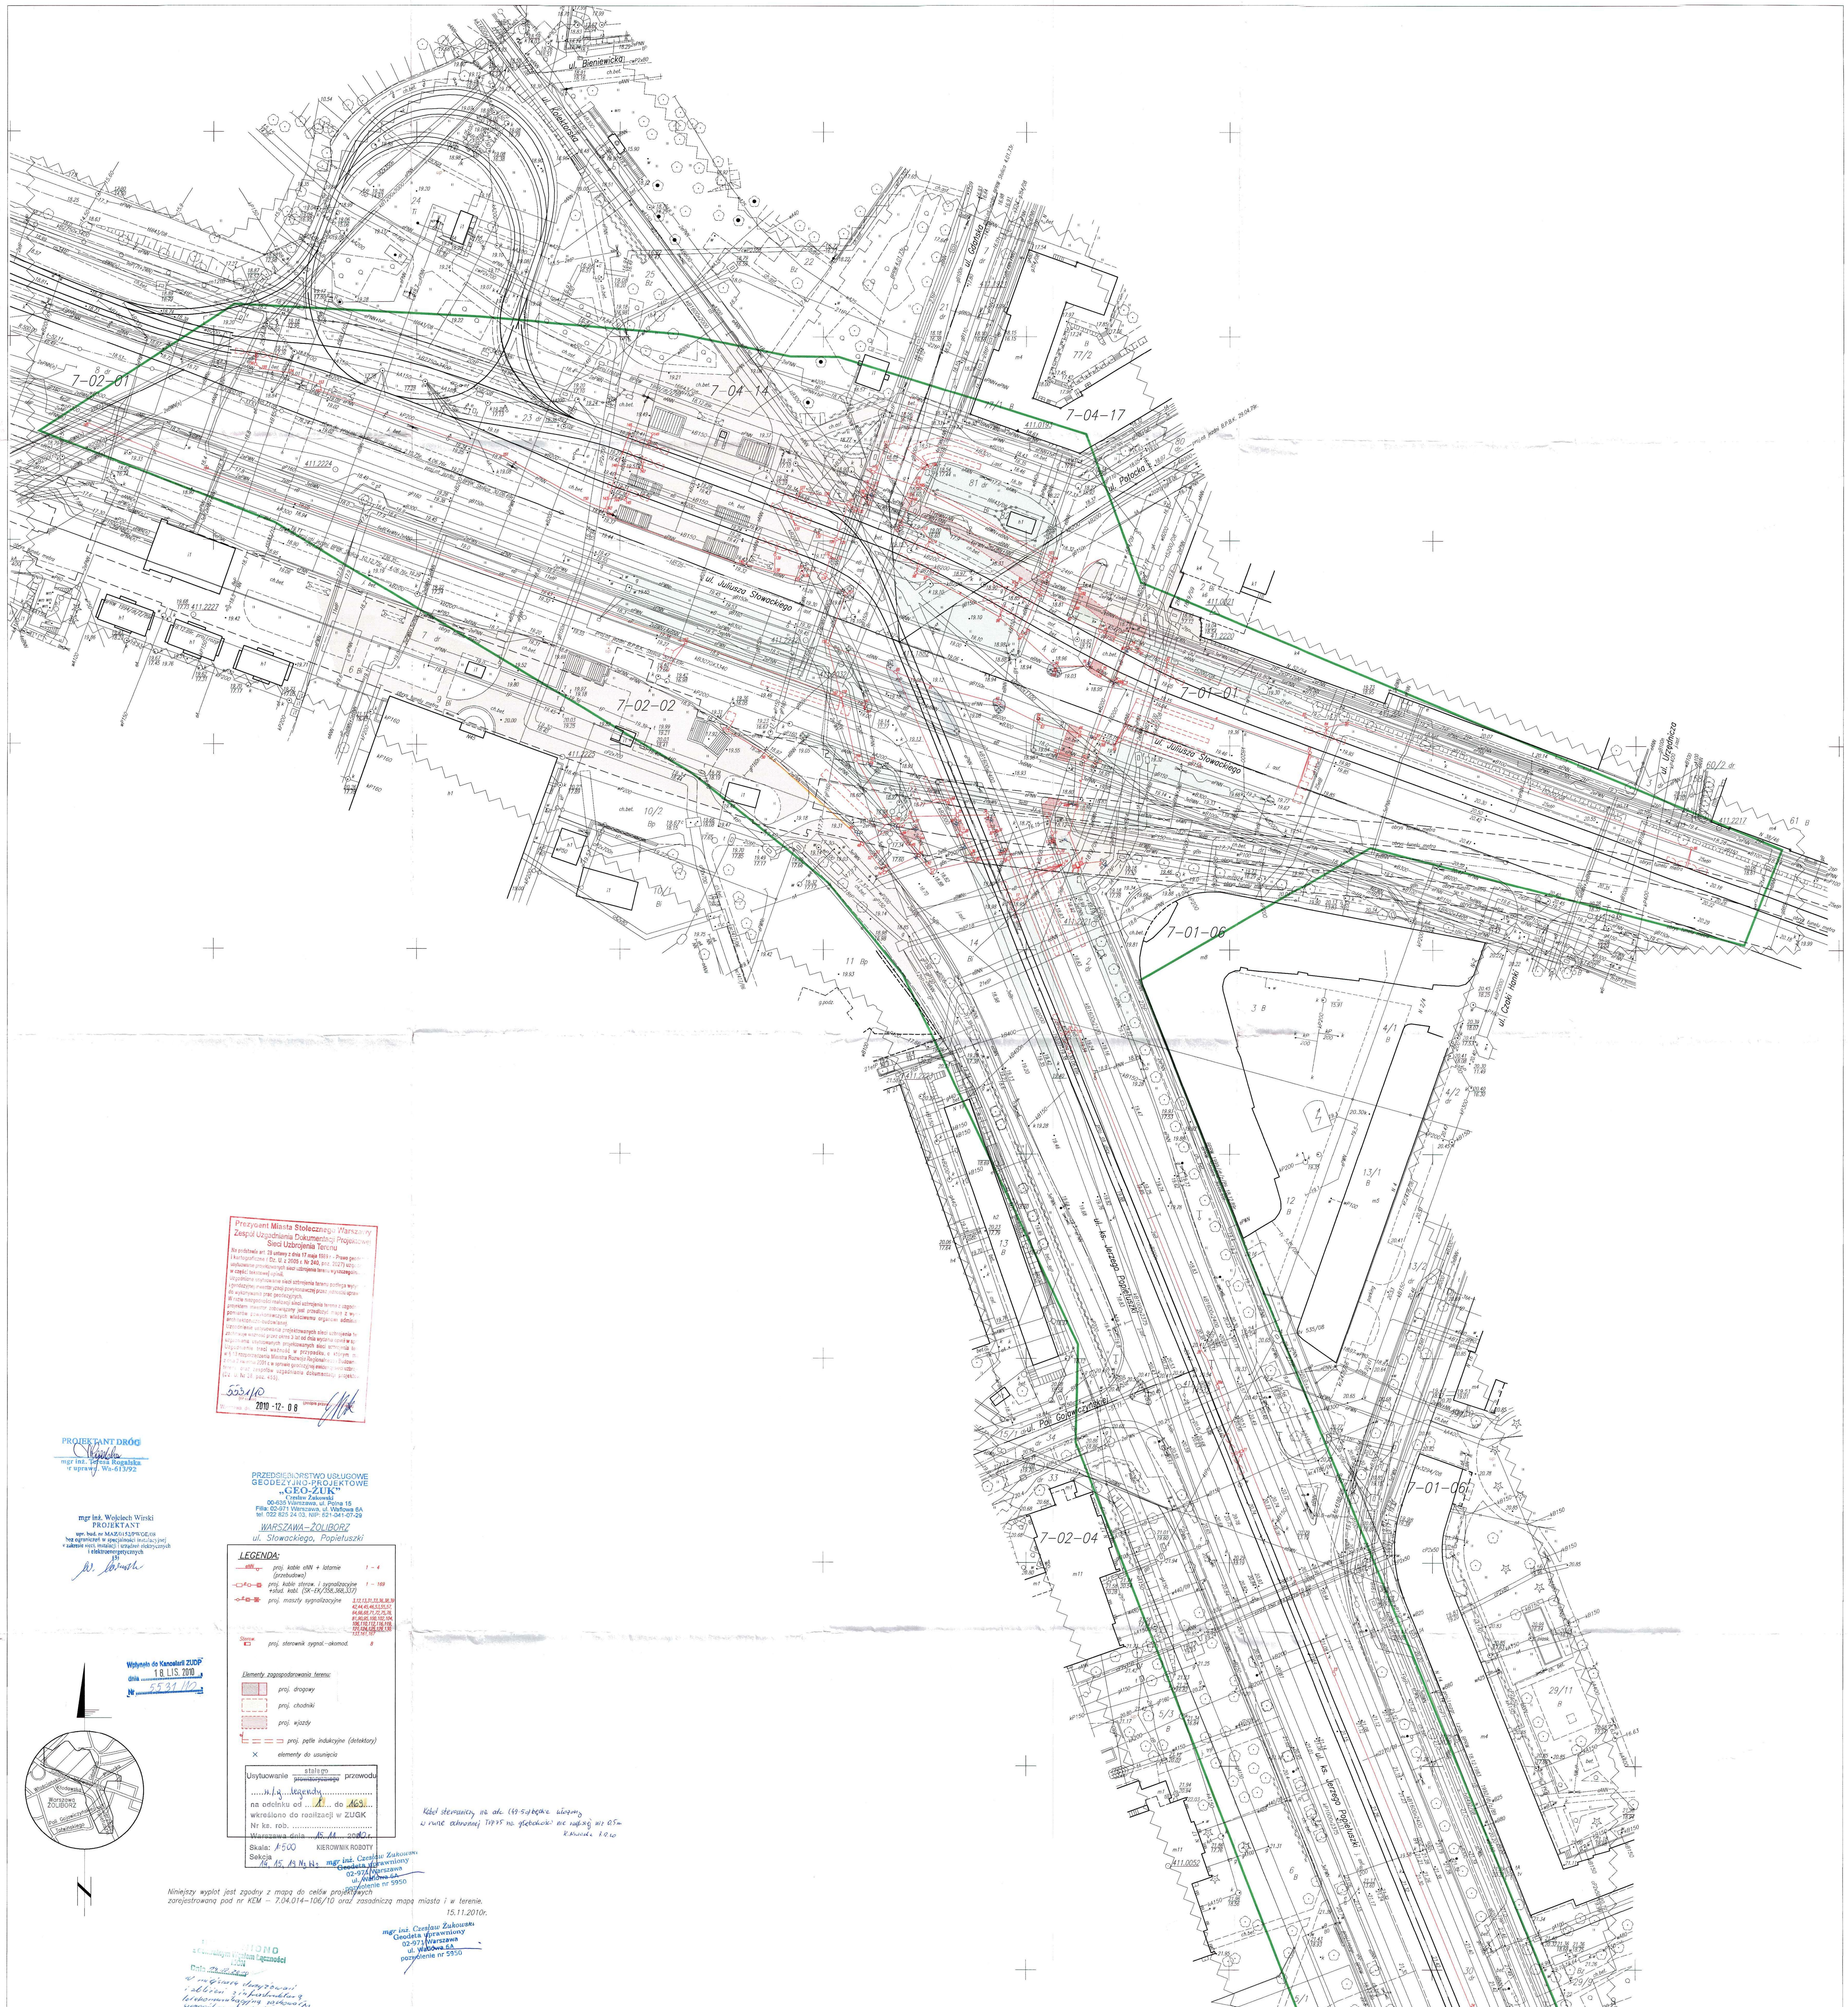

Prezydent Miasta Stołecznego Warszawy
Zespół Uzgadniania Dokumentacji Projektowej
Sieci Uzbrojenia Terenu

Na podstawie art. 28 ustawy z dnia 17 maja 1989 r. - Prawo geodezyjne i kartograficzne (Dz. U. z 2005 r. Nr 240, poz. 2027) uzgadnia usytuowanie projektowanych sieci uzbrojenia terenu wyszczególnionych w części tekstowej opinii.
Uzgodnione usytuowanie sieci uzbrojenia terenu podlega wytyczeniu i geodezyjnej inwentaryzacji powykonawczej przez jednostki uprawnione do wykonywania prac geodezyjnych.
W razie niezgodności realizacji sieci uzbrojenia terenu z uzgodnionym projektem inwestor zobowiązany jest przedłożyć mapę z wynikami pomiarów powykonawczych właściwemu organowi administracji architektoniczno-budowlanej.
Uzgodnienie usytuowania projektowanych sieci uzbrojenia terenu zachowuje ważność przez okres 3 lat od dnia wydania opinii w sprawie uzgodnienia usytuowania projektowanych sieci uzbrojenia terenu.
Uzgodnienie traci ważność w przypadku, o którym mowa w § 13 rozporządzenia Ministra Rozwoju Regionalnego i Budownictwa z dnia 2 kwietnia 2001 r. w sprawie geodezyjnej ewidencji sieci uzbrojenia terenu oraz zespołów uzgadniania dokumentacji projektowej (Dz. U. Nr 38, poz. 455).

5531/10 (nr opinii)
Warszawa dn. 2010-12-08 (podpis przewodniczącego)

PROJEKTANT DRÓG
mgr inż. Teresa Rogalska
nr uprawn. Wa-613/92

mgr inż. Wojciech Wirski
PROJEKTANT
upr. bud. nr MAZ/0152/PWOE/08
bez ograniczeń w specjalności instalacyjnej
w zakresie sieci, instalacji i urządzeń elektrycznych i elektroenergetycznych
(3)

PRZEDSIĘBIORSTWO USŁUGOWE
GEODEZYJNO-PROJEKTOWE
„GEO-ŻUK"
Czesław Żukowski
00-635 Warszawa, ul. Polna 15
Filia: 02-971 Warszawa, ul. Waflowa 6A
tel. 022 825 24 03, NIP: 521-041-07-29

WARSZAWA-ŻOLIBORZ
ul. Słowackiego, Popiełuszki

LEGENDA:

eNN	proj. kable eNN + latarnie (przebudowa)	1 – 4
	proj. kable sterow. i sygnalizacyjne +stud. kabl. (SK-EK/358,368,337)	1 – 169
	proj. maszty sygnalizacyjne	3,12,13,31,33,36,38,39, 42,44,45,46,53,55,57, 64,66,68,71,72,75,78, 81,90,95,100,102,104, 106,110,112,116,119, 121,124,125,128,130, 133,161,167
Sterow.	proj. sterownik sygnal.-akomod.	8

Elementy zagospodarowania terenu:

- proj. drogowy
- proj. chodniki
- proj. wjazdy
- proj. pętle indukcyjne (detektory)
- × elementy do usunięcia

Wpłynęło do Kancelarii ZUDP
dnia 18. LIS. 2010
Nr 5531/10

Usytuowanie ~~prowizorycznego~~ stałego przewodu
...w/g legendy...
na odcinku od ...1... do ...169...
wkreślono do realizacji w ZUGK
Nr ks. rob. ....
Warszawa dnia ...15.11... 2010 r.
Skala: 1:500 KIEROWNIK ROBOTY
Sekcja 14, 15, 19 N3 W2

mgr inż. Czesław Żukowski
Geodeta uprawniony
02-971 Warszawa
ul. Waflowa 6A
pozwolenie nr 5950

Kabel sterowniczy na odc. (49-50) będzie ułożony w rurze ochronnej TVP75 na głębokości nie większej niż 0,5m
R.Nowacki 7.12.10

Niniejszy wyplot jest zgodny z mapą do celów projektowych zarejestrowaną pod nr KEM – 7.04.014–106/10 oraz zasadniczą mapą miasta i w terenie.
15.11.2010r.

mgr inż. Czesław Żukowski
Geodeta uprawniony
02-971 Warszawa
ul. Waflowa 6A
pozwolenie nr 5950

...IONO
z Centralnym Węzłem Łączności
...
Dnia 29.12.2010
w miejscach skrzyżowań i zbliżeń z infrastrukturą telekomunikacyjną zachować szczególną ostrożność

MAPA SYTUACYJNO-WYSOKOŚCIOWA

W SKALI 1:500

DLA CELÓW PROJEKTOWYCH

terenu położonego w woj. mazowieckim,
dzielnica Żoliborz m.st. Warszawy,
ul. Słowackiego/Popiełuszki

Przedsiębiorstwo Usługowe Geodezyjno-Projektowe "GEO-ŻUK"
Czesław Żukowski
ul. Polna 15, 00-635 Warszawa

mgr inż. Czesław Żukowski
Geodeta uprawniony
02-971 Warszawa
ul. Waflowa 6A
pozwolenie nr 5950

Kier. robót
podpis i data

WARSZAWA dn. 03.09.2010r.

Nie wyklucza się istnienia w terenie innych nie wykazanych na niniejszej mapie urządzeń podziemnych, które nie były zgłoszone do inwentaryzacji lub o których brak jest informacji w instytucjach branżowych.

Niniejszą mapę do projektu wykonano na podstawie zeskanowanej mapy zasadniczej w skali 1:500 zaktualizowanej w 27.05.2010r. oraz przyjętej do Państwowego Zasobu Geodez. i Kartograficznego pod nr KEM- 7.04.14- 106/10.

Zamówienie na wykonanie skanów nr 282/10.
DER: 70-106/10
Ks. rob.: 10915/10

mgr inż. Anita Bondaruk
Podpis wykonawcy

PREZYDENT MIASTA STOŁECZNEGO WARSZAWY

Ośrodek Dokumentacji Geodezyjnej i Kartograficznej zaświadcza o dopełnieniu przez wykonawcę prac geodezyjnych obowiązku wynikającego z art.12 ustawy PGiK z 17.05.1989r. Dz.U. z 2005r. Nr 240, poz.2027.

URZĄD MIASTA STOŁECZNEGO WARSZAWY
BIURO GEODEZJI I KATASTRU
OŚRODEK DOKUMENTACJI GEODEZYJNEJ I KARTOGRAFICZNEJ
00-024 Warszawa, Al. Jerozolimskie 28
tel. (022) 443 18 00, fax (022) 443 18 02
-15-

2010-09-10

z up. PREZYDENTA M. ST. WARSZAWY
Anna Antosz
Inspektor
w Biurze Geodezji i Katastru

Wykaz oznaczeń stosowanych przy urządzeniach podziemnych:

- osie przewodów u.p. istniejących
- osie przewodów u.p. projektowych
- krawędzie przewodów u.p. istniejących o średnicy ponad 75cm
- krawędzie przewodów u.p. projektowych o średnicy ponad 75cm
- Rz przewody nadziemne
- Rn przewody naziemne

Oznaczenie sposobu zainwentaryzowania:
A aparaturą wykrywającą
B na podstawie danych branżowych
P pomiarem bezpośrednim

Oznaczenie rodzaju sieci oraz armatury:
w wodociągowej
k kanalizacyjnej
g gazowej
c cieplnej
t telefonicznej
e elektroenergetycznej
et trakcyjnej

Zestawienie sekcji:

14 N3 W2	15 N3 W2
19 N3 W2	

- zakres aktualizacji