ESTAKADA NR 3A - WYPOSAŻENIE - RYSUNEK OGÓLNY, 1:100.

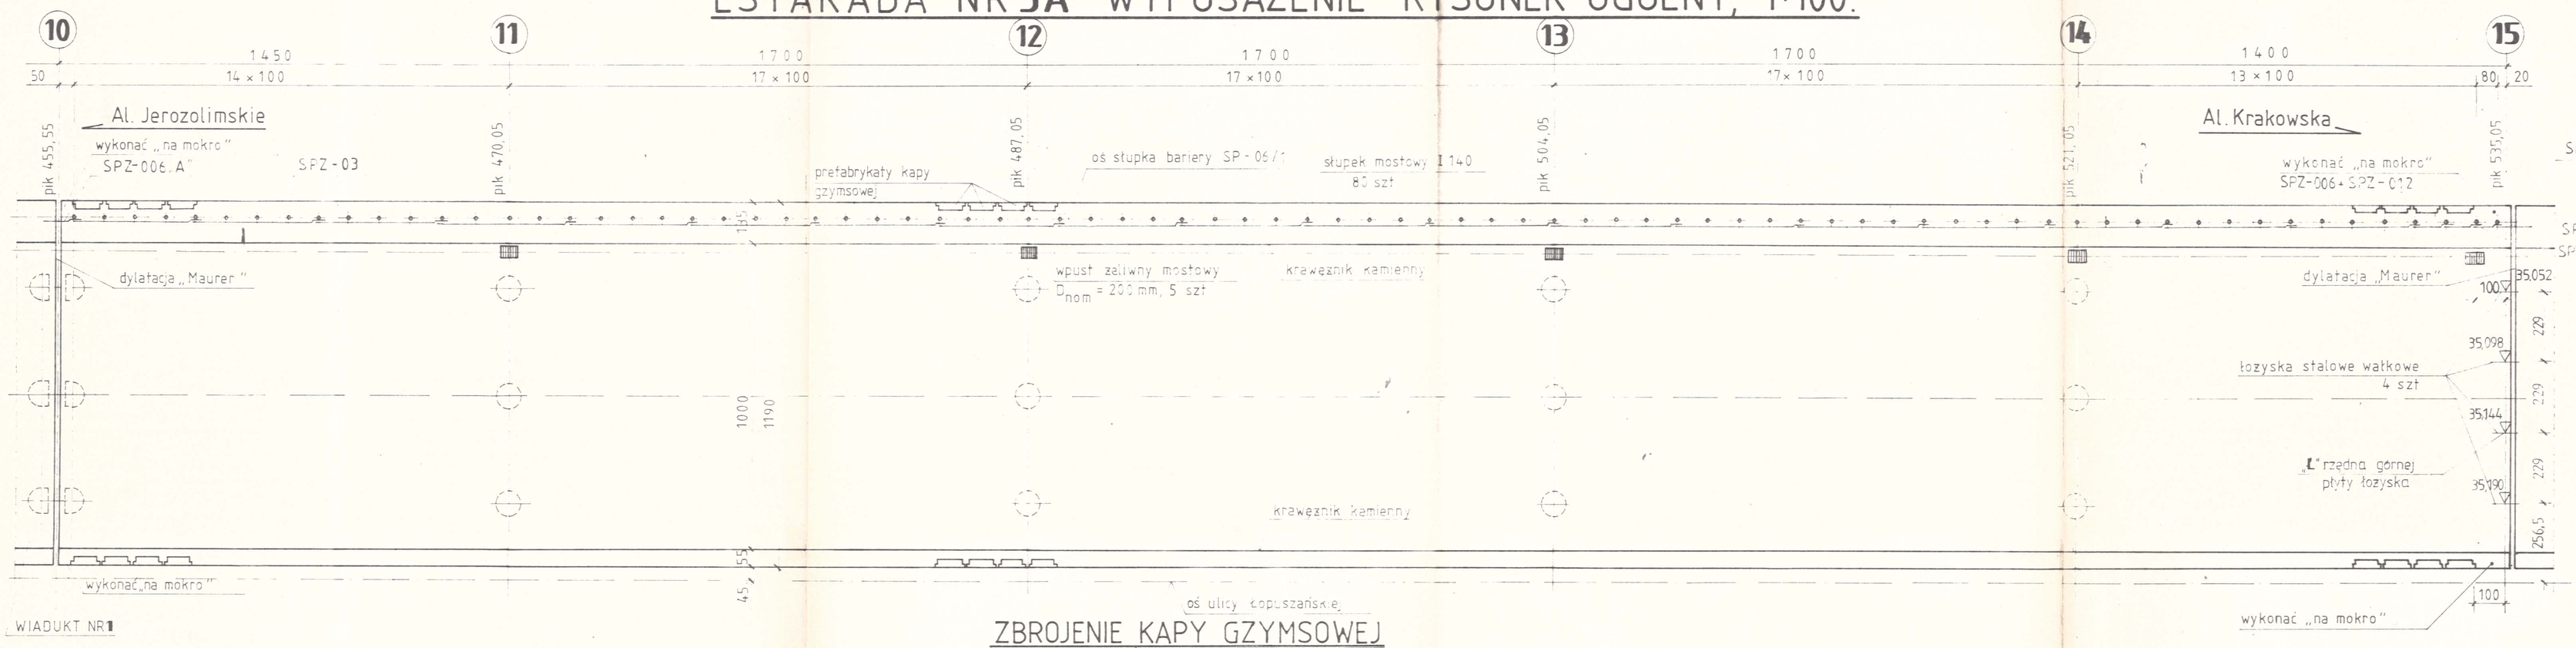

ZBROJENIE KAPY GZYMSOWEJ PÓŁNOCNEJ, 1:10.

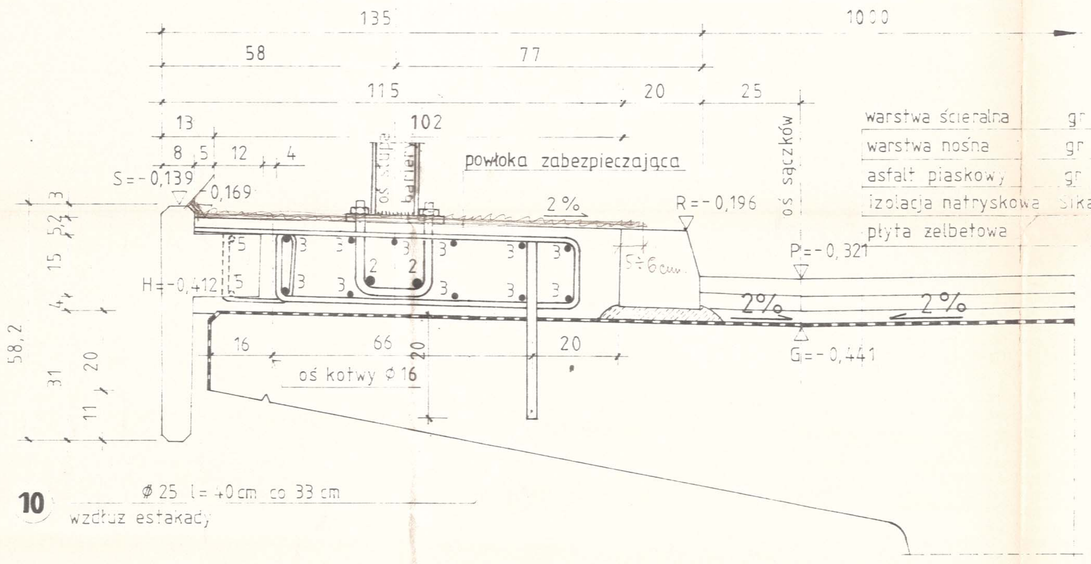

10 Φ 25, l = 40 cm co 33 cm wzdłuż estakady

ZBROJENIE KAPY GZYMSOWEJ POŁUDNIOWEJ, 1:10.

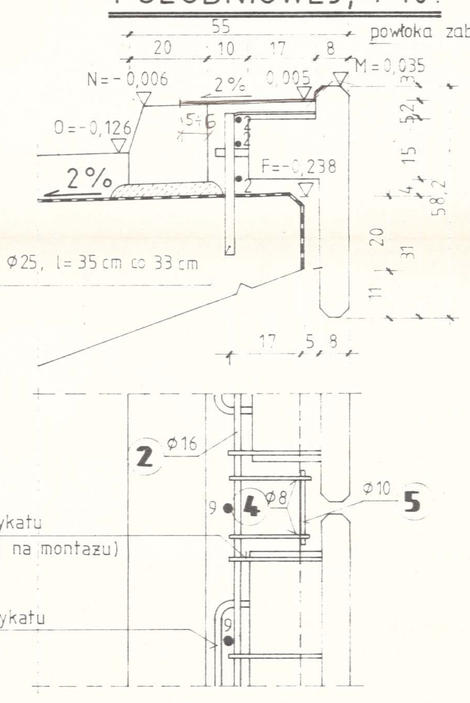

9 Φ25, l = 35 cm co 33 cm

ZBROJENIE KAPY GZYMSOWEJ - CZĘŚĆ MONOLITYCZNA BETON KL. B30, 1:10

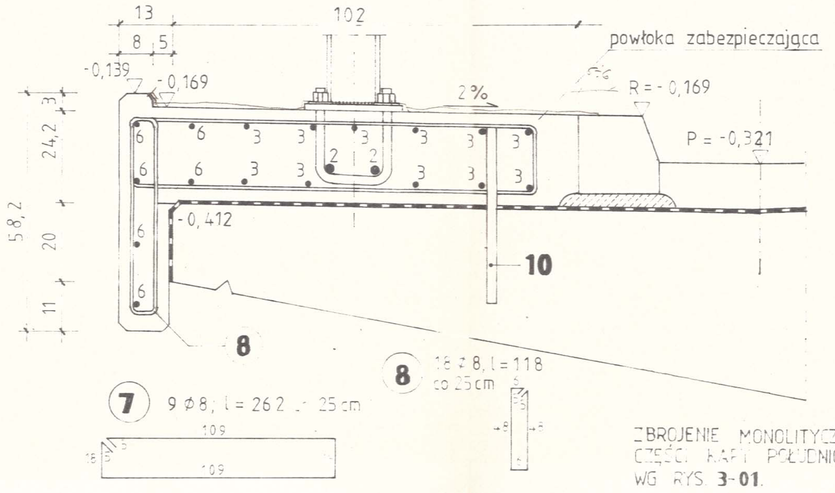

7 9 Φ8, l = 262 co 25 cm

8 18 Φ8, l = 118 co 25 cm

ZBROJENIE MONOLITYCZNEJ CZĘŚCI KAPY POŁUDNIOWEJ WG RYS. **3-01**

UWAGA PRĘTY **6** Φ 10 DOPASOWAĆ NA MONTAŻU

312 **1** Φ 8, l = 214 co 25 cm

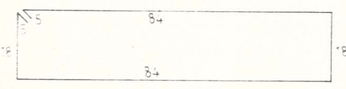

5 **2** Φ 16, l = 7975 + 7 × 64 = 8423

11 **3** Φ 10, l = 7975 + 7 × 40 = 8255

616 **4** Φ 8, l = 80

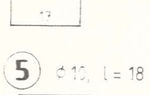

308 **5** Φ 12, l = 18

12 **11** Φ 8, l = 104 patrz rys. **3-01**

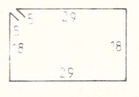

BLACHA MOCUJĄCA - 156 szt (wymiary w mm)

1:5

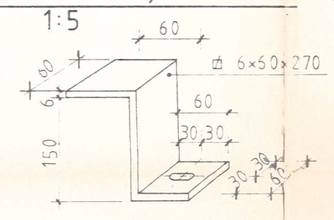

KOTWA Φ 16 - 156 szt (wymiary w mm)

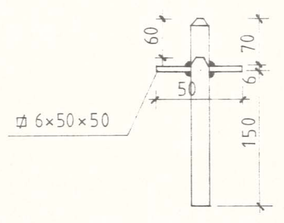

UWAGI:

1. PRĘTY WYPUSZCZONE Z KONSTRUKCJI I Z PREFABRYKATU ŁĄCZYĆ ZE ZBROJENIEM CHODNIKA.
2. ILOŚĆ PREFABRYKATÓW - 156 szt.
3. BETON „NA MOKRO" KL. B 30 V_b = 22,6 m^3 wg PN-88/B-06250
4. IZOLACJA WG OPISU TECHNICZNEGO.
5. KAPY ZDYLATOWAĆ CO 6 m (PATRZ OPIS TECHN.)
6. PRĘTY NR **9,10** ORAZ KOTWY Φ 16 WKLEIĆ W NAWIERCONE OTWORY.
7. BARIERY ENERGOCHŁONNE WG RYS. **3-10**.
8. ODWODNIENIE WG RYS. **3-07, 3-08, 3-09.**
9. ŁOŻYSKA WG RYS. **3-13**

SCHEMAT WIADUKTÓW

ESTAKADA NR **2**	WIADUKT NR **1**	ESTAKADA NR **3A**
ESTAKADA NR **1**	WIADUKT NR **2**	ESTAKADA NR **3B**

KOTWA POD STOPĘ BARIERY - 80 szt

(wymiary w mm) 1:10

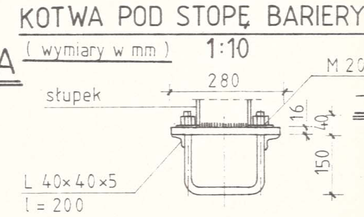

KLIN Z BETONU B45 - 312 szt

1:5

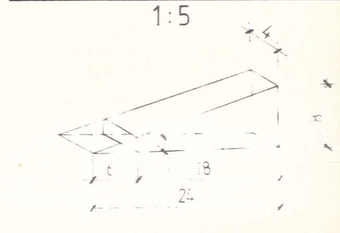

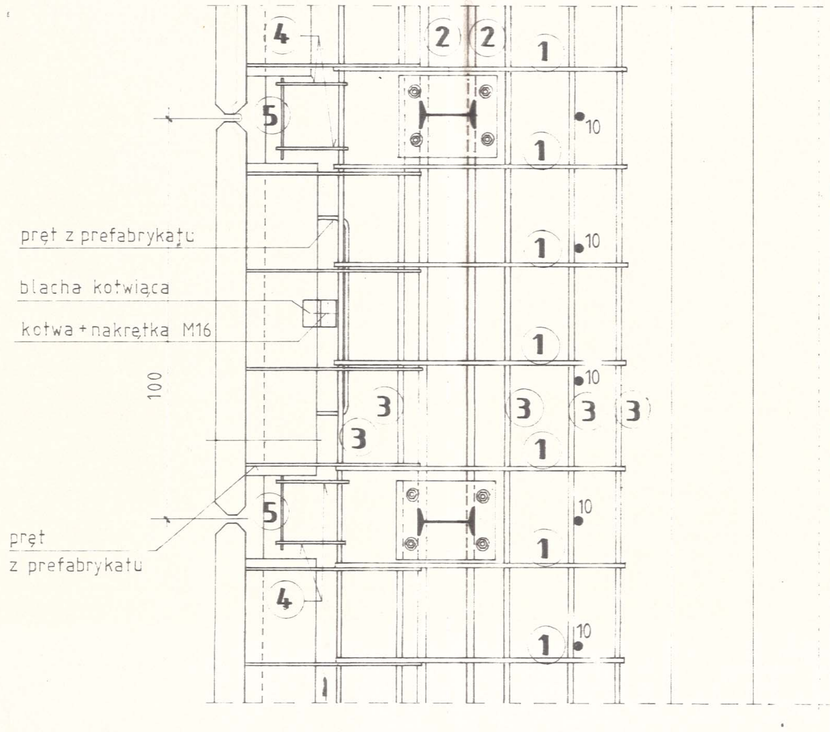

ZESTAWIENIE STALI DLA KAP

NR	Φ	DŁUGOŚĆ 1 SZT	LICZBA	DŁUGOŚĆ ŁĄCZNA [m]			
				St3SX			18G2
	[mm]	[cm]	[szt]	Φ 8	Φ 10	Φ 16	Φ 25
1	8	214	312	667,68			
2	16	8423	5			421,15	
3	10	8255	11		908,05		
4	8	80	308	246,4			
5	12	18	308		55,44		
6	10	zm			21,0		
7	8	264	9	23,76			
8	8	118	18	21,24			
9	25	35	240				84,00
10	25	40	240				96,0
11	8	104	12	12,5			
DŁUGOŚĆ WG Φ		[m]		971,5	384,49	421,15	180,00
MASA JEDNOSTKOWA		[kg/m]		1,578	1,617	1,58	3,85
MASA WG Φ		[kg]		383,8	607,4	665,4	693,0
MASA WG GAT. STALI		[kg]			**1656.6**		**693.0**
MASA CAŁKOWITA		[kg]				**2350**	

Stal kl A-I (St3SX) i A-II (18G2) wg PN-82/H-93215

401/6/3.5

DOKUMENTACJA POWYKONAWCZA

LISTOPAD 1994 r.

INSPEKTOR Nadzoru Inwestorskiego mgr inż. Maciej Oszacki

KIEROWNIK BUDOWY mgr inż. Włodzimierz Bielski

Nazwa rysunku	ESTAKADA NR 3A - WYPOSAŻENIE - - RYSUNEK OGÓLNY -
Obiekt	OBIEKTY INŻ. WZDŁUŻ ŁOPUSZAŃSKIEJ CZĘŚĆ PÓŁNOCNA WYPOSAŻENIE
Nr rysunku	3 - 04
skala 1:100 1:10, 1:5	stadium P.T.
nr umowy	1/93
data	01.93
Gł. Projektant	mgr inż. J. Bąk
Projektant	mgr inż. G. Oleksiak
Opracował	
Sprawdził	mgr inż. S. Błazejczyk
Kier. Prac.	mgr inż. K. Gej

POMOST