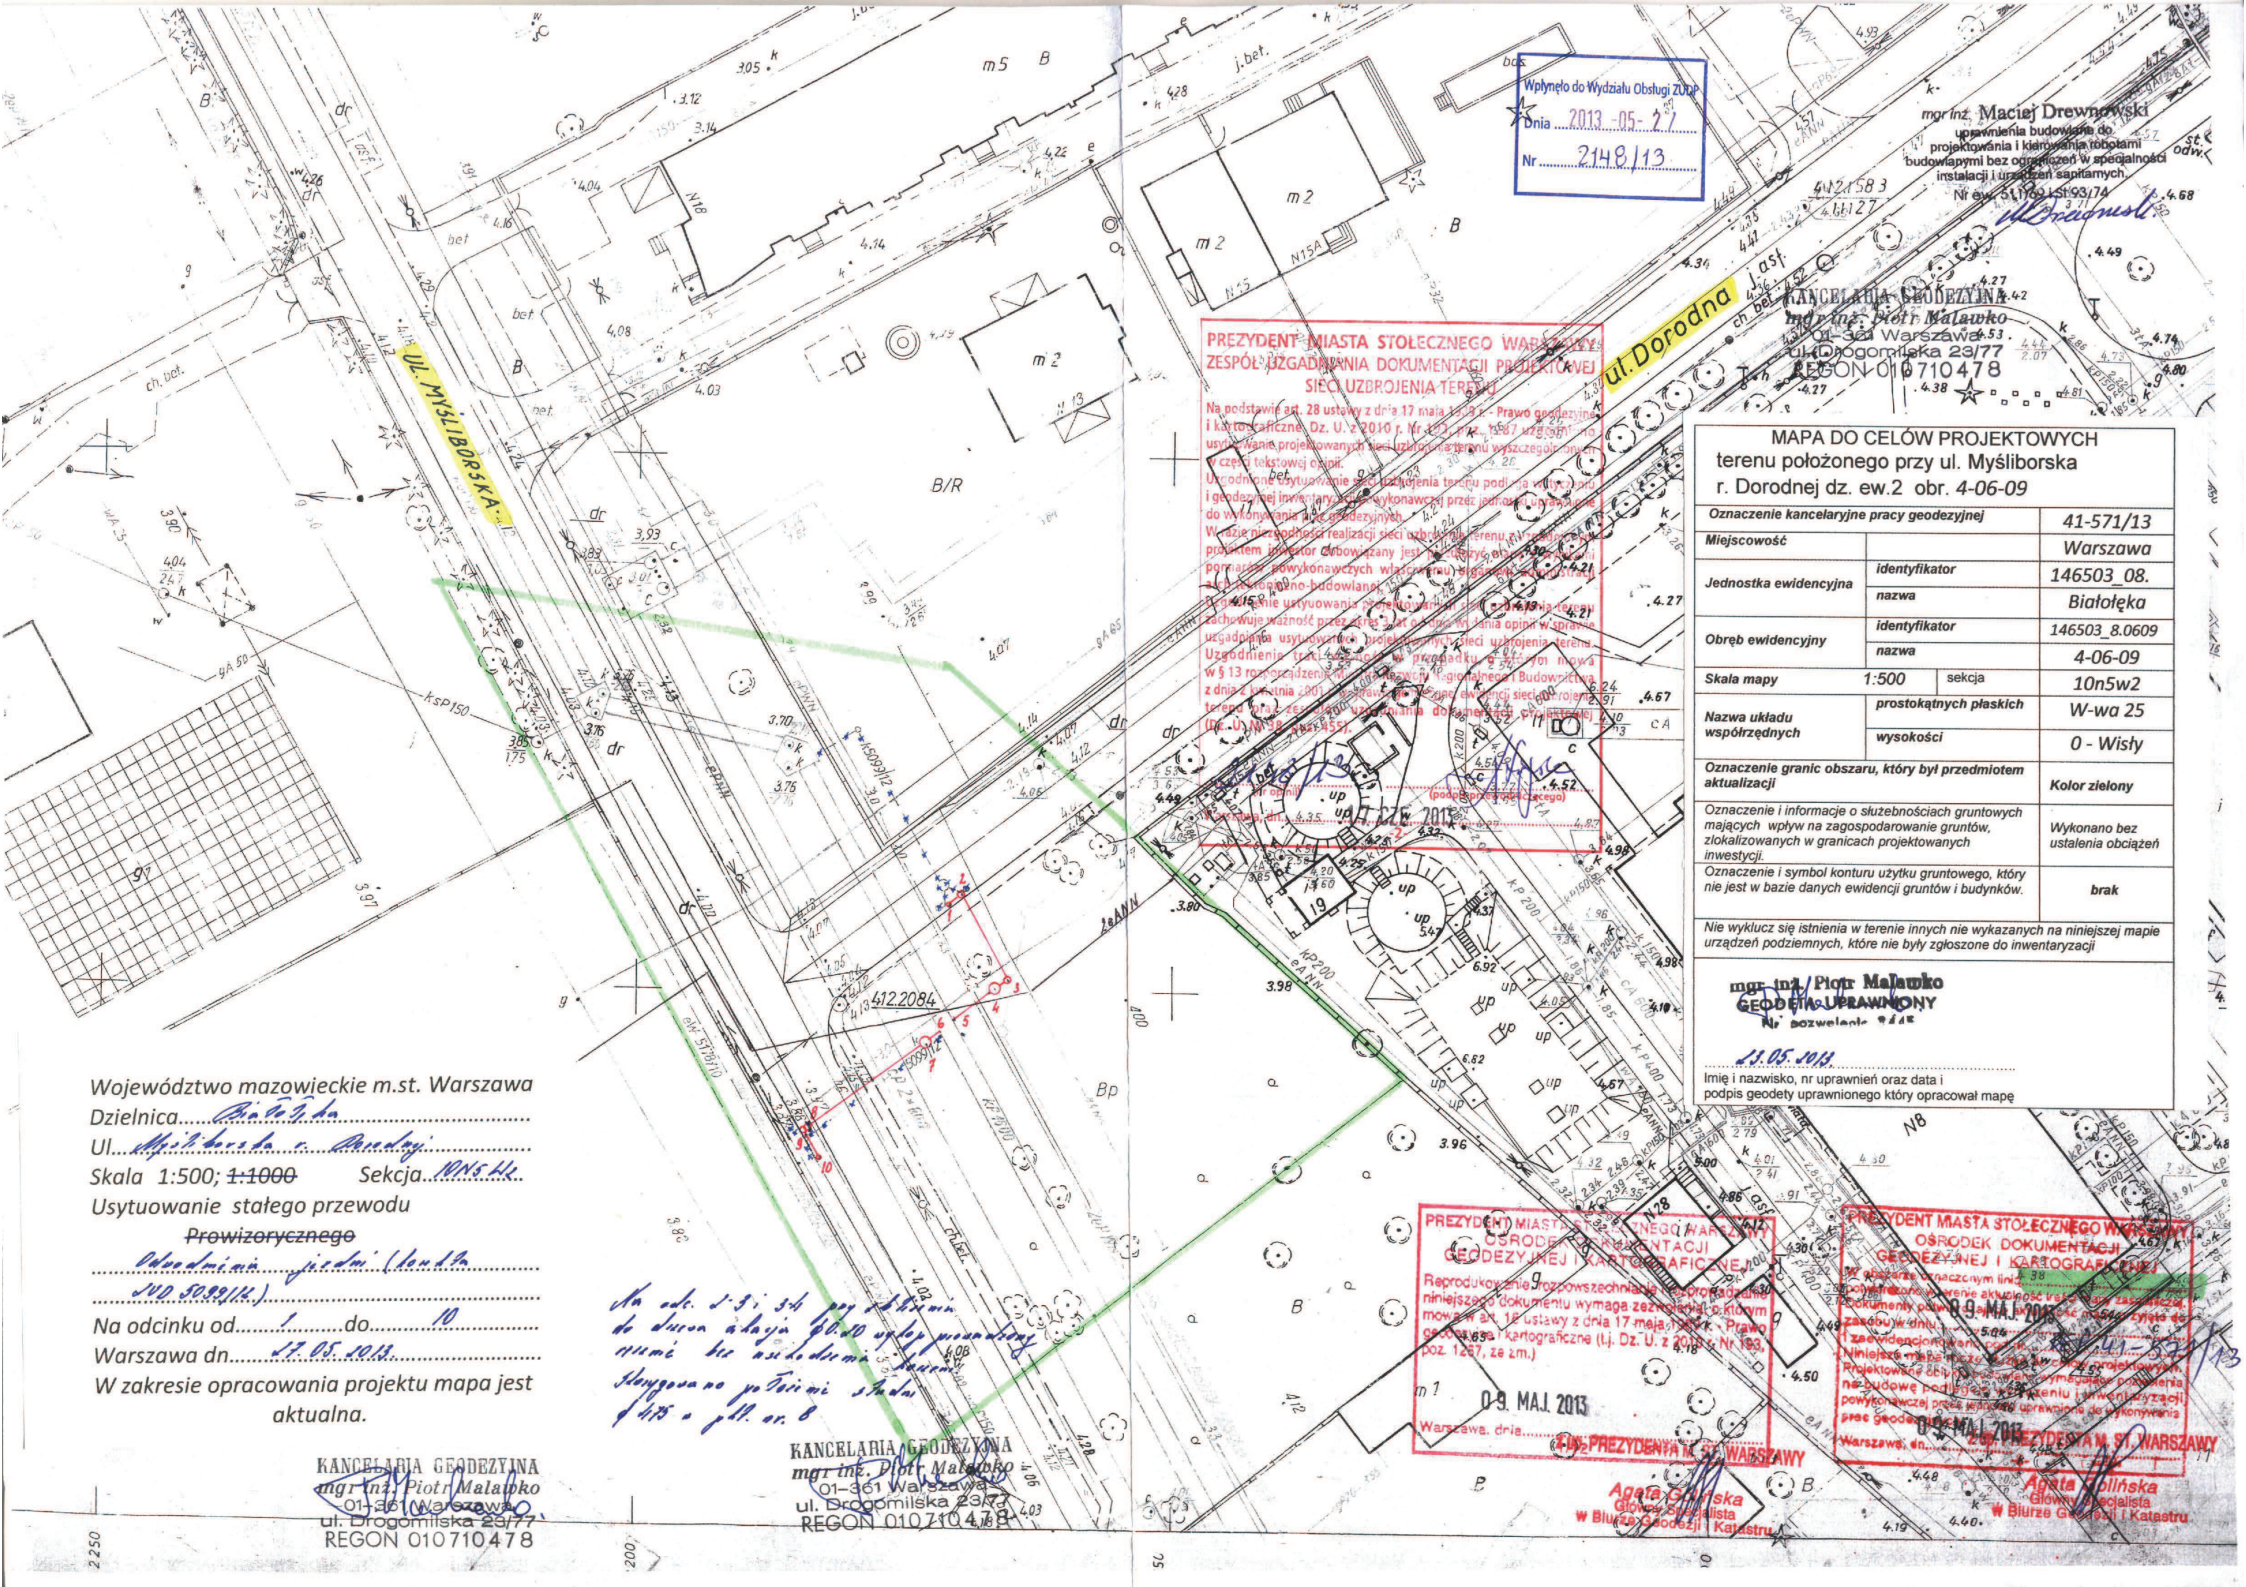

Wpłynęło do Wydziału Obsługi ZUDP
Dnia 2013 -05- 27
Nr 2148/13

mgr inż. Maciej Drewnowski
uprawnienia budowlane do projektowania i kierowania robotami budowlanymi bez ograniczeń w specjalności instalacji i urządzeń sanitarnych,
Nr ew. 51/1691/ISt/93/74

KANCELARIA GEODEZYJNA
mgr inż. Piotr Malańko
01-361 Warszawa
ul. Drogomilska 23/77
REGON 010710478

PREZYDENT MIASTA STOŁECZNEGO WARSZAWY
ZESPÓŁ UZGADNIANIA DOKUMENTACJI PROJEKTOWEJ SIECI UZBROJENIA TERENU

Na podstawie art. 28 ustawy z dnia 17 maja 1989 r. - Prawo geodezyjne i kartograficzne (Dz. U. z 2010 r. Nr 193, poz. 1287 ze zm.) uzgadnia się usytuowanie projektowanych sieci uzbrojenia terenu wyszczególnionych w części tekstowej opinii.
Uzgodnione usytuowanie sieci uzbrojenia terenu podlega wprowadzeniu do mapy zasadniczej i geodezyjnej inwentaryzacji powykonawczej przez jednostkę uprawnioną do wykonywania prac geodezyjnych.
W razie niezgodności realizacji sieci uzbrojenia terenu z uzgodnionym projektem inwestor zobowiązany jest do przekazania ww. organowi geodezyjnej inwentaryzacji powykonawczych właściwego (-ej) ... (podpis pieczęć urzędującego)

MAPA DO CELÓW PROJEKTOWYCH
terenu położonego przy ul. Myśliborska
r. Dorodnej dz. ew.2 obr. 4-06-09

Oznaczenie kancelaryjne pracy geodezyjnej		41-571/13
Miejscowość		Warszawa
Jednostka ewidencyjna	identyfikator	146503_08.
	nazwa	Białołęka
Obręb ewidencyjny	identyfikator	146503_8.0609
	nazwa	4-06-09
Skala mapy 1:500	sekcja	10n5w2
Nazwa układu współrzędnych	prostokątnych płaskich	W-wa 25
	wysokości	0 - Wisły
Oznaczenie granic obszaru, który był przedmiotem aktualizacji		Kolor zielony
Oznaczenie i informacje o służebnościach gruntowych mających wpływ na zagospodarowanie gruntów, zlokalizowanych w granicach projektowanych inwestycji.		Wykonano bez ustalenia obciążeń
Oznaczenie i symbol konturu użytku gruntowego, który nie jest w bazie danych ewidencji gruntów i budynków.		brak

Nie wyklucz się istnienia w terenie innych nie wykazanych na niniejszej mapie urządzeń podziemnych, które nie były zgłoszone do inwentaryzacji

mgr inż. Piotr Malańko
GEODETA UPRAWNIONY
Nr pozwolenia 9445

23.05.2013
Imię i nazwisko, nr uprawnień oraz data i podpis geodety uprawnionego który opracował mapę

Województwo mazowieckie m.st. Warszawa
Dzielnica Białołęka
Ul. Myśliborska r. Dorodnej
Skala 1:500; ~~1:1000~~ Sekcja 10N5 Hz.
Usytuowanie stałego przewodu
~~Prowizorycznego~~
Odwadniania jezdni (kanał. ... MD 5099/12.)
Na odcinku od 1 do 10
Warszawa dn. 17.05.2013
W zakresie opracowania projektu mapa jest aktualna.

KANCELARIA GEODEZYJNA
mgr inż. Piotr Malańko
01-361 Warszawa
ul. Drogomilska 23/77
REGON 010710478

Na odc. 1-9, 5-4 przy ul. Myśliborskiej do linii słupa SD-10 wg projektu zmiennej nr ew. 2 obr. 4-06-09 Białołęka

Sporządzono na podstawie skali 1:500 z pkt. nr 8

KANCELARIA GEODEZYJNA
mgr inż. Piotr Malańko
01-361 Warszawa
ul. Drogomilska 23/77
REGON 010710478

PREZYDENT MIASTA STOŁECZNEGO WARSZAWY
OŚRODEK DOKUMENTACJI GEODEZYJNEJ I KARTOGRAFICZNEJ
Reprodukowanie i rozpowszechnianie niniejszego dokumentu wymaga zezwolenia, o którym mowa w art. 18 ustawy z dnia 17 maja 1989 r. - Prawo geodezyjne i kartograficzne (t.j. Dz. U. z 2010 r. Nr 193, poz. 1287, ze zm.)
m 1
09. MAJ. 2013
Warszawa, dnia ...
Z up. PREZYDENTA M. ST. WARSZAWY
Agata Gulińska
Główny Specjalista
w Biurze Geodezji i Katastru

PREZYDENT MIASTA STOŁECZNEGO WARSZAWY
OŚRODEK DOKUMENTACJI GEODEZYJNEJ I KARTOGRAFICZNEJ
Kopia obejmuje obszar oznaczony linią ciągłą koloru zielonego
Dokumenty powyższe przyjęto do zasobu w dniu 09. MAJ. 2013
Niniejsze mapy do celów projektowych zostały zaewidencjonowane pod numerem 41-571/13
Projektowane obiekty budowlane nie zostały naniesione na mapy do celów projektowych
Mapy do celów projektowych nie stanowią podstawy do wykonywania robót budowlanych
Mapy do celów projektowych nie stanowią podstawy do wykonywania prac geodezyjnych
09. MAJ. 2013
Warszawa, dn. ...
Z up. PREZYDENTA M. ST. WARSZAWY
Agata Gulińska
Główny Specjalista
w Biurze Geodezji i Katastru