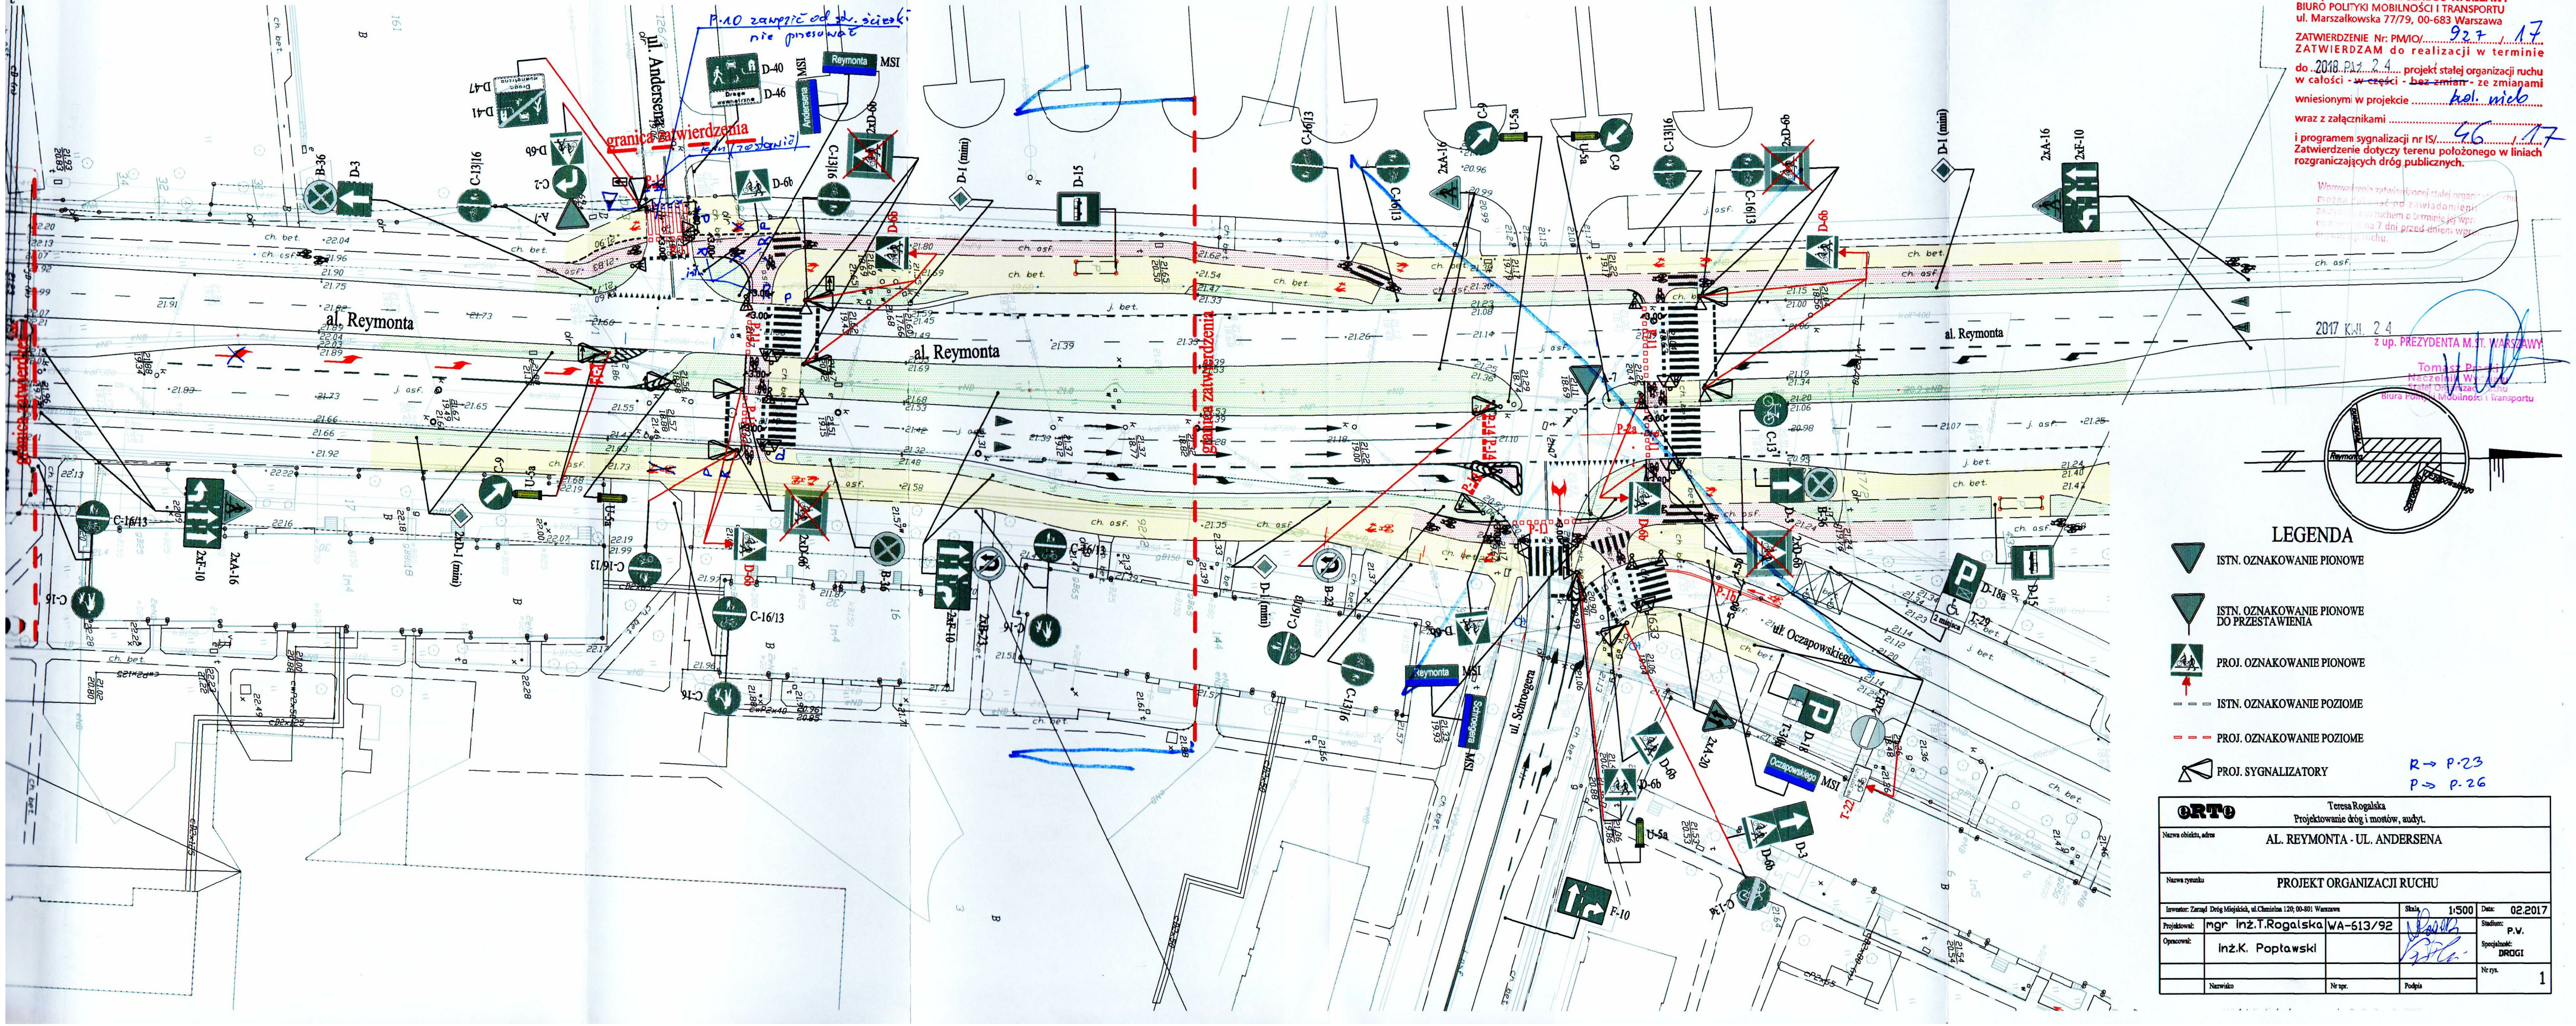

URZĄD MIASTA STOŁECZNEGO WARSZAWY
BIURO POLITYKI MOBILNOŚCI I TRANSPORTU
ul. Marszałkowska 77/79, 00-683 Warszawa

ZATWIERDZENIE Nr: PM/O/ 927 / 17
ZATWIERDZAM do realizacji w terminie
do 2018 MAJ 24 projekt stałej organizacji ruchu
w całości - ~~w części~~ - ~~bez zmian~~ - ze zmianami
wniesionymi w projekcie hol. mieb
wraz z załącznikami 46 / 17
i programem sygnalizacji nr IS/
Zatwierdzenie dotyczy terenu położonego w liniach rozgraniczających dróg publicznych.

Wprowadzenie zatwierdzonej stałej organizacji ruchu ... nastąpić nie wcześniej niż ... 7 dni przed dniem ...

2017 KWI 24
z up. PREZYDENTA M.ST. WARSZAWY
Tomasz Bi...
Dyrektor Biura ...
Biura Polityki Mobilności i Transportu

LEGENDA

- ISTN. OZNAKOWANIE PIONOWE
- ISTN. OZNAKOWANIE PIONOWE DO PRZESTAWIENIA
- PROJ. OZNAKOWANIE PIONOWE
- ISTN. OZNAKOWANIE POZIOME
- PROJ. OZNAKOWANIE POZIOME
- PROJ. SYGNALIZATORY

R → P.23
P → P.26

ORTO	Teresa Rogalska Projektowanie dróg i mostów, audyt.		
Nazwa obiektu, adres	AL. REYMONTA - UL. ANDERSENA		
Nazwa rysunku	PROJEKT ORGANIZACJI RUCHU		
Inwestor: Zarząd Dróg Miejskich, ul.Chmielna 120, 00-801 Warszawa		Skala 1:500	Data: 02.2017
Projektował: mgr inż.T.Rogalska WA-613/92			Stadium: P.V.
Opracował: inż.K. Poptawski			Specjalność: DROGI
Nazwisko	Nr upr.	Podpis	Nr rys. 1