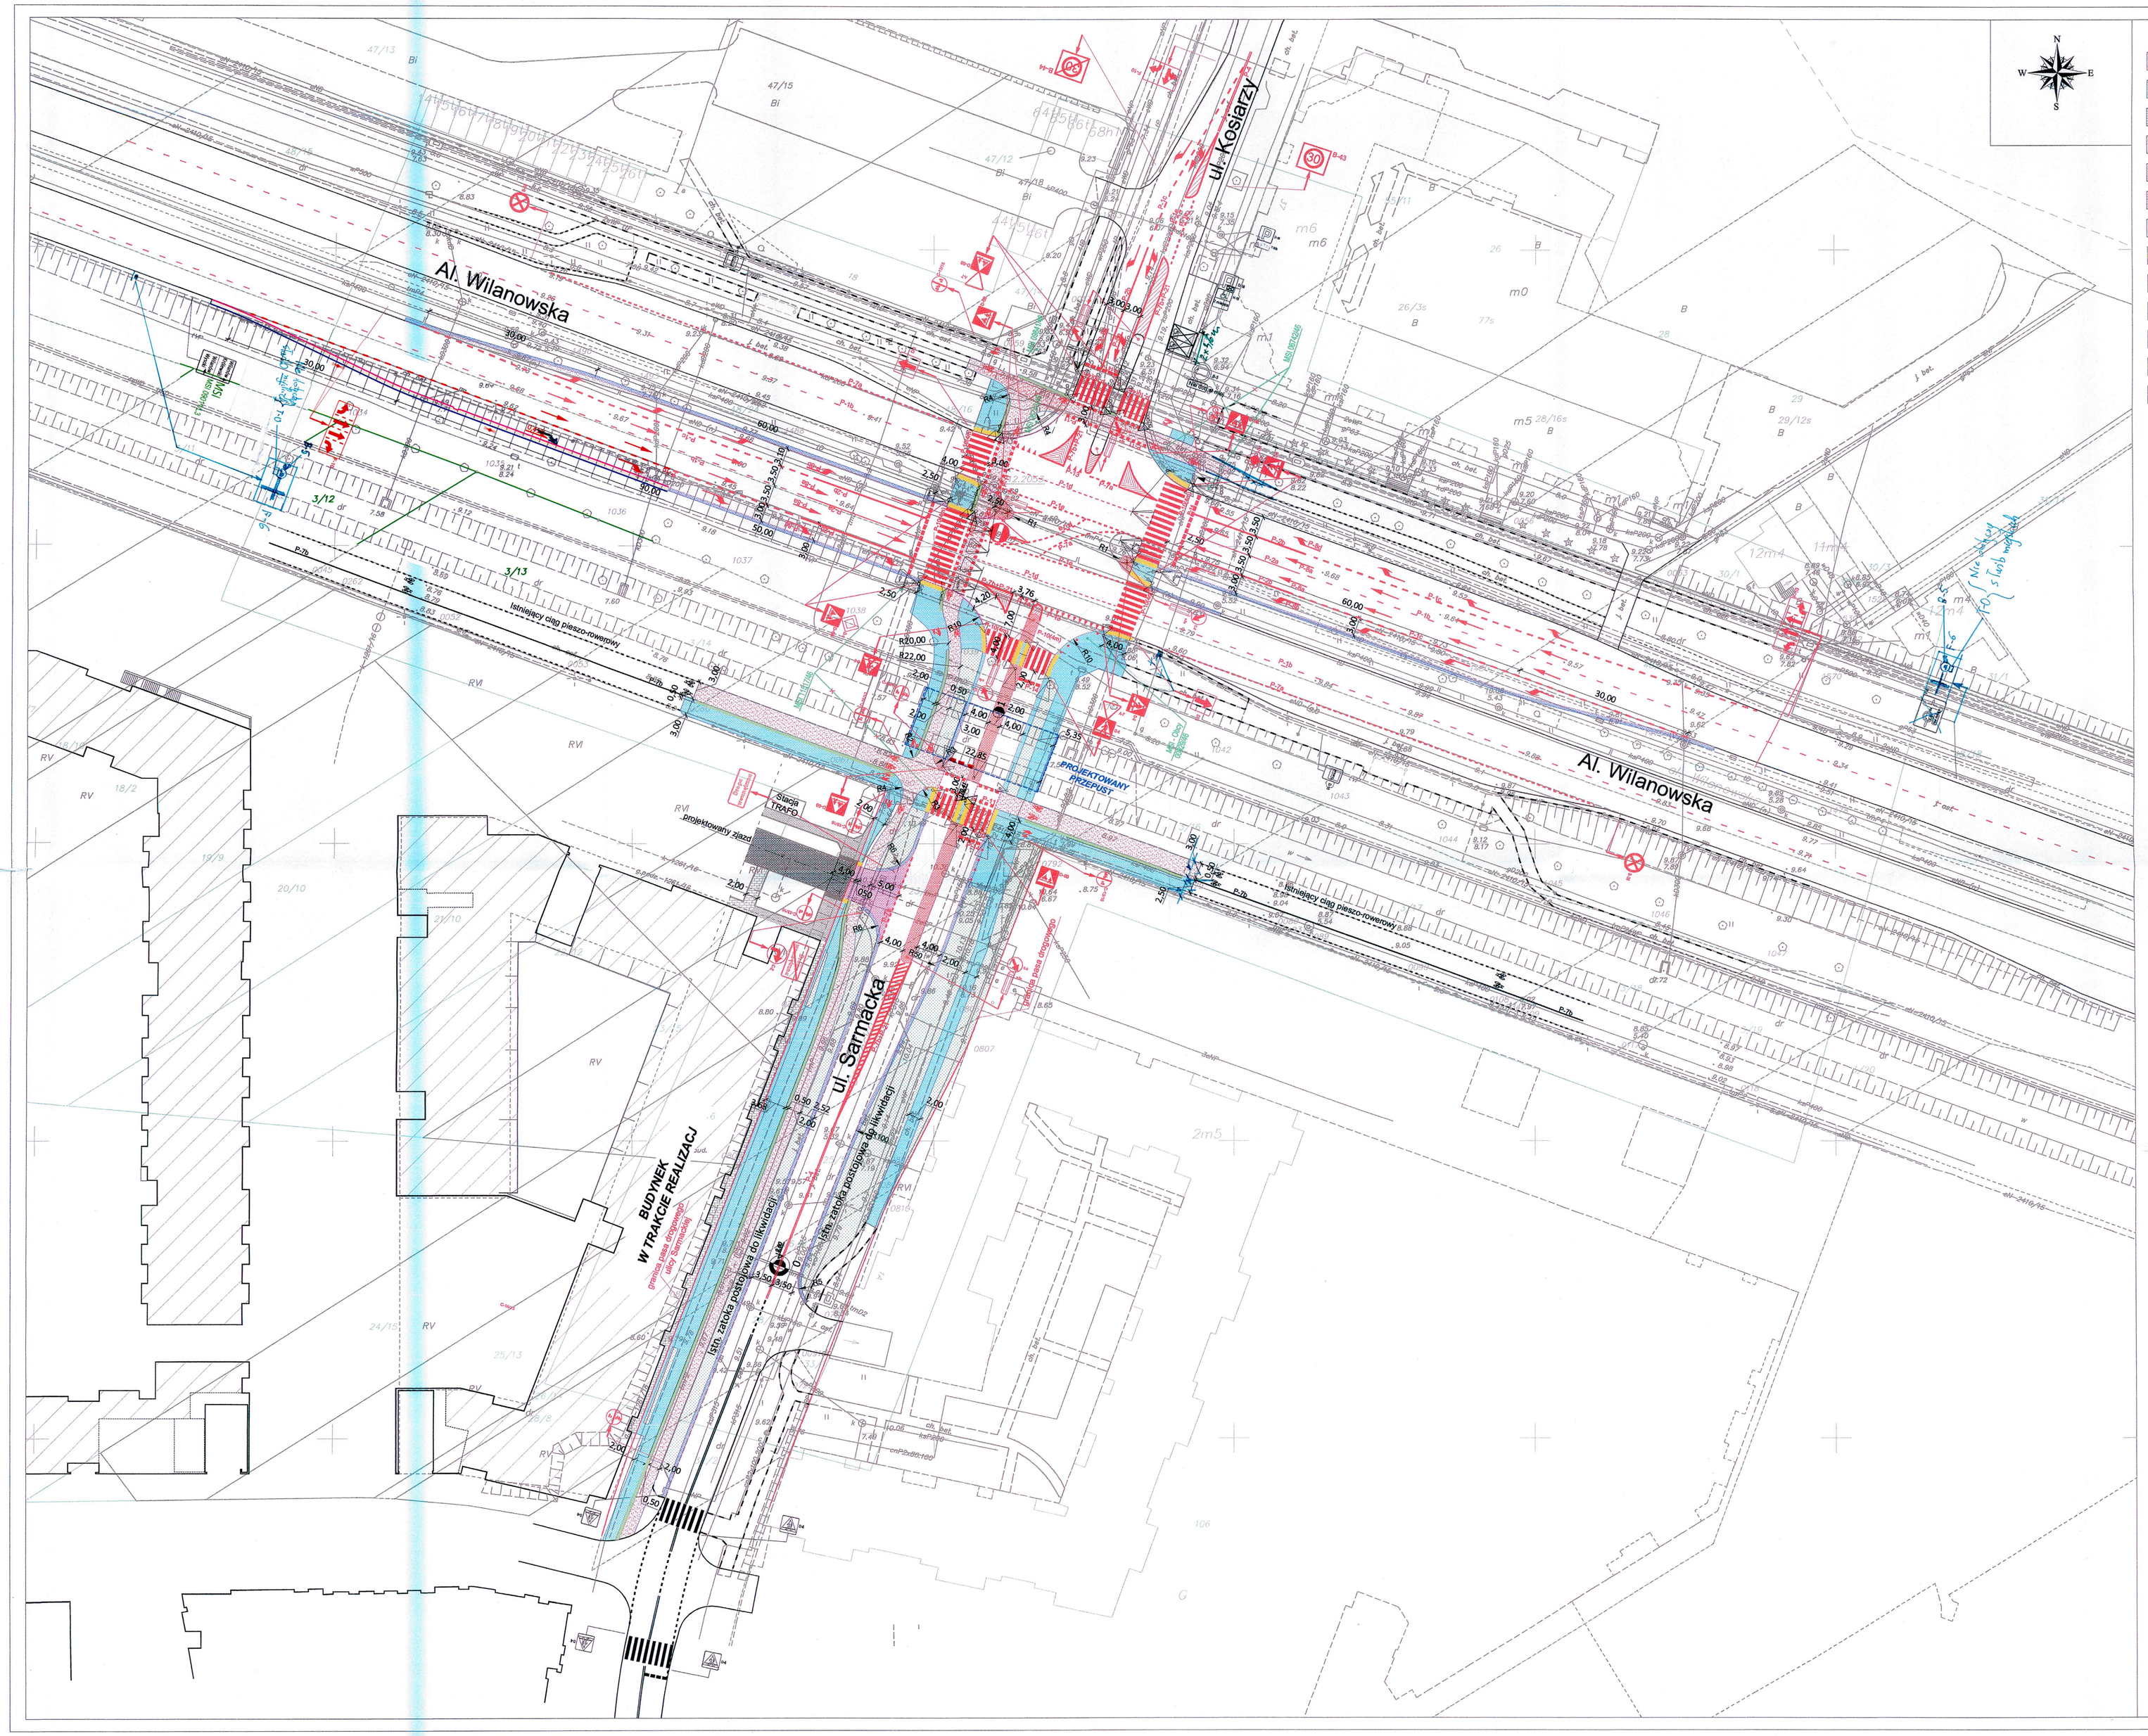

- jezdnia - ul. Sarmacka i al. Wilanowska
- chodniki
- opaski
- ścieżka rowerowa
- zjazd na drogę wewnetrzną
- wyspa dzieląca z bet. kostek brukowych
- zieleń
- płyty betonowe z wypustkami
- krawężnik betonowy 20 cm x30 cm (obniżony)
- krawężnik betonowy 20 cm x30 cm (wystający)
- obrzeże betonowe 8x30 cm
- bufor
- krawężnik betonowy 20 cm x30 cm (projektowany)

URZĄD MIASTA STOŁECZNEGO WARSZAWY
BIURO POLITYKI MOBILNOŚCI I TRANSPORTU
ul. Marszałkowska 77/79, 00-683 Warszawa

ZATWIERDZENIE Nr: PMIO/ 23 / 19
ZATWIERDZAM do realizacji w terminie
do 11 SIE 2020 projekt stałej organizacji ruchu
w całości - ~~w części~~ - bez zmian - ze zmianami
wniesionymi w projekcie lub zielonym
wraz z załącznikami
i programem sygnalizacji nr IS/ 20101-03 / 19
Zatwierdzenie dotyczy terenu położonego w liniach rozgraniczających dróg publicznych.

~~Zatwierdzenie w zakresie lokalizacji słupków U-12c.~~ Słupki U-12c ustawiać z zachowaniem skrajni; w rozstawie 1,5-1,8 m i w odległości 1,5-1,8 m od innych elementów stałych.

Wprowadzenie zatwierdzonej stałej organizacji ruchu można dokonać po zawiadomieniu organu zarządzającego ruchem o terminie jej wprowadzenia, co najmniej na 7 dni przed dniem wprowadzenia organizacji ruchu.

2019 -02- 11

z up. PREZYDENTA M.ST. WARSZAWY
Katarzyna Królik
Główny Specjalista
w Biurze Polityki Mobilności i Transportu

LEGENDA

- znak istniejący
- znak projektowany
- projektowane oznakowanie poziome
- MSI — oznakowanie Miejskiego Systemu Informacji
- projektowana geometria jezdni
- projektowana geometria chodnika
- projektowana sygnalizacja świetlna
- projektowane ogrodzenie/płot
- projektowane ogrodzenie segmentowe

T.S. PROJEKT mgr inż. Tomasz Szawłowski ul. Słomińskiego 19/89 00-195 Warszawa	Skala : 1:500	Nr rys : 1/1
	Data : Grudzień 2018	Etap : -

OBIEKT :
Al. Wilanowska x ul. Sarmacka

Nazwa rysunku :
PROJEKT ORGANIZACJI RUCHU
Budowa skrzyżownia - ulicy Sarmackiej z Al. Wilanowską

Zespół projektowy	Imię i Nazwisko	Nr uprawnień	Podpis
Autor projektu	mgr inż. Tomasz Szawłowski		
Asystent projektanta			
Sprawdzający			