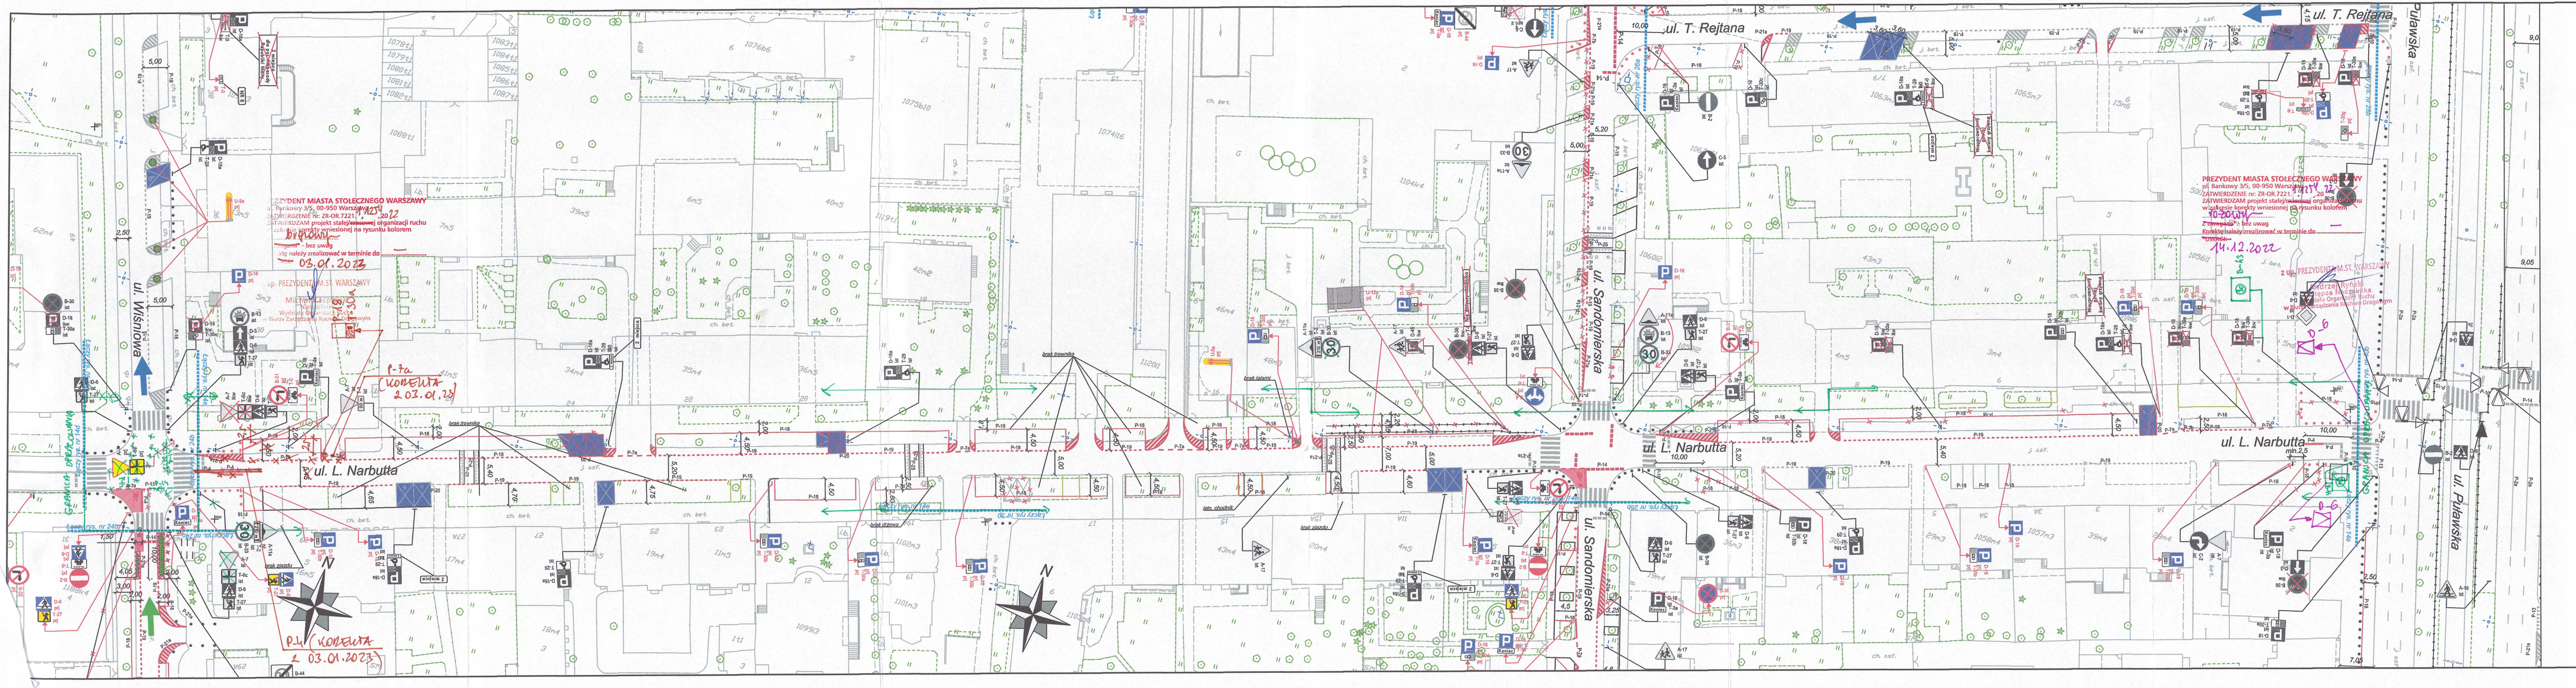

PREZYDENT MIASTA STOŁECZNEGO WARSZAWY
pl. Bankowy 3/5, 00-950 Warszawa
ZATWIERDZENIE nr: ZR-OR.7221.1.1254.2022
ZATWIERDZAM projekt stałej/~~czasowej~~ organizacji ruchu
w zakresie korekty wniesionej na rysunku kolorem
brązowy
~~Z uwagami*~~ - bez uwag
Korektę należy zrealizować w terminie do 03.01.2023
~~*UWAGI:~~
z up. PREZYDENTA M.ST. WARSZAWY
Michał Kacperski
Naczelnik
Wydziału Organizacji Ruchu
w Biurze Zarządzania Ruchem Drogowym

PREZYDENT MIASTA STOŁECZNEGO WARSZAWY
pl. Bankowy 3/5, 00-950 Warszawa
ZATWIERDZENIE nr: ZR-OR.7221.1.1254.2022
ZATWIERDZAM projekt stałej/~~czasowej~~ organizacji ruchu
w zakresie korekty wniesionej na rysunku kolorem
różowy
~~Z uwagami*~~ - bez uwag
Korektę należy zrealizować w terminie do
~~*UWAGI:~~
14.12.2022
z up. PREZYDENTA M.ST. WARSZAWY
Andrzej Ryński
Zastępca Naczelnika
Wydziału Organizacji Ruchu
w Biurze Zarządzania Ruchem Drogowym

LEGENDA:

- D-1 ist — oznakowanie pionowe istniejące
- D-1 prj — oznakowanie pionowe projektowane
- D-1 lkw — oznakowanie pionowe likwidowane
- D-1 do przen. — oznakowanie pionowe do przestawienia
- oznakowanie poziome istniejące
- oznakowanie poziome projektowane
- oznakowanie poziome do likwidacji
- wygrodzenia U-12a istniejące
- wygrodzenia U-12b istniejące
- słupki U-12c istniejące
- słupki U-12c projektowane
- żółta linia przystankowa (malowanie)
- "Baby" istniejące
- donice istniejące
- stojaki rowerowe istniejące
- azyle prefabrykowane istniejące
- azyle prefabrykowane projektowane
- wyspowe progi zwalniające istniejące
- U-25 prj — projektowane separatory U-25
- granica pasa drogowego
- Łączy rys. nr 000 — granica opracowania (łączy rysunek)
- miejsca możliwego parkowania zgodnego z przepisami, w których nie ma możliwości wyznaczenia miejsc postojowych
- projektowana zieleń
- istniejąca droga jednokierunkowa
- projektowana droga jednokierunkowa
- istniejący krawężnik wysoki
- istniejący krawężnik obniżony
- projektowany krawężnik wysoki
- projektowana czerwona naw. asfalt

PREZYDENT MIASTA STOŁECZNEGO WARSZAWY
pl. Bankowy 3/5, 00-950 Warszawa
ZATWIERDZENIE nr: ZR-OR.7221.1.1254.2022
z programem sygnalizacji świetlnej
nr: — / —
strona/rysunek nr 14E
z up. PREZYDENTA M.ST. WARSZAWY
Tamás Dombi
Dyrektor
Biura Zarządzania Ruchem Drogowym

ZARZĄD DRÓG MIEJSKICH
ul. Chmielna 120
00-801 Warszawa

	NR RYS.: 14E	SKALA: 1:500
Obszar:	Dzielnica Mokotów m.st. Warszawy	
Nazwa opracowania:	*Projekt organizacji ruchu dla wprowadzenia strefy płatnego parkowania niestrzeżonego w Dzielnicy Mokotów m.st. Warszawy*	
Odcinek:	Wiśniowa - Puławska	
Obiekt:	ul. L.Narbutta	
Opracował zespół projektowy ZDM:	Agnieszka Piotrowska	
	Krzysztof Przybysz K. Przy	
	Maciej Godleś	
	Michał Żerański	