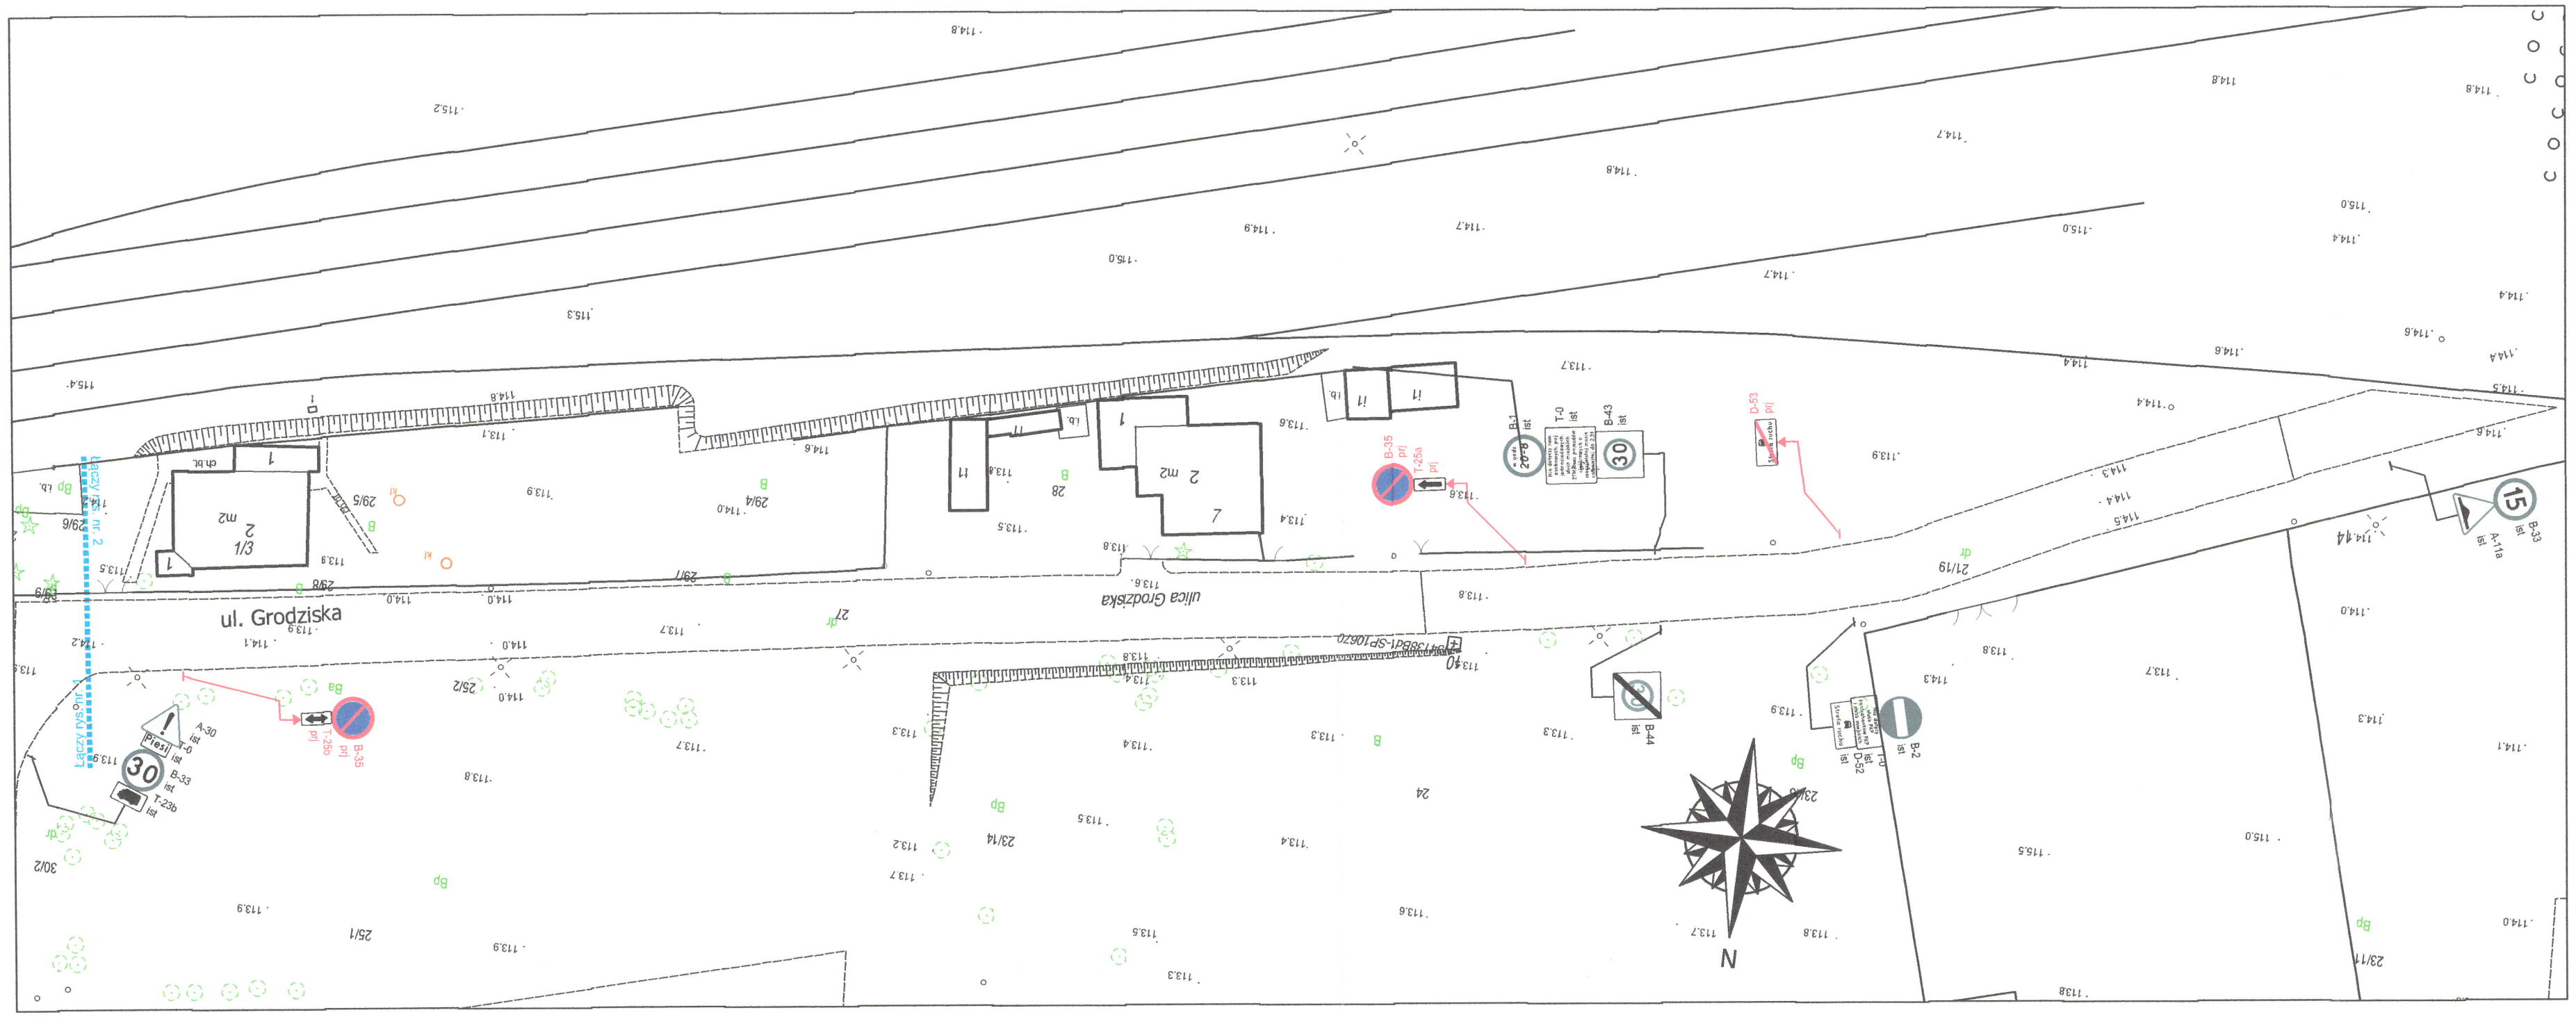

LEGENDA

- istniejące oznakowanie pionowe
- projektowane oznakowanie pionowe
- istniejące oznakowanie pionowe do likwidacji
- istniejące oznakowanie pionowe do przeniesienia
- oznakowanie pionowe przenoszone
- krawężniki/obrzeża istniejące
- krawężniki/obrzeża wtopione istniejące
- P-18 / P-19 — oznakowanie poziome istniejące
- P-18 / P-19 — oznakowanie poziome projektowane
- P-18 / P-19 — oznakowanie poziome usuwane
- istniejące słupki U-12c

Projekt stałej/~~czasowej~~ organizacji ruchu w zakresie ulic/y gminnych/ej opiniuję pozytywnie/~~negatywnie~~.

Warszawa, dn. 2026-08-27

UWAGA
1 egz. oryginalnego, zatwierdzonego przez Inżyniera Ruchu m.st. Warszawy projektu, wraz z podaniem terminu wdrożenia należy dostarczyć do Wydziału Infrastruktury.

Zrezygnować z B-35

z up. PREZYDENTA M.ST. WARSZAWY
Kierownik Wydziału Organizacji Ruchu w Biurze Zarządzania Ruchem Drogowym
Marcin Gliwicz

PREZYDENT MIASTA STOŁECZNEGO WARSZAWY
pl. Bankowy 3/5, 00-950 Warszawa
ZATWIERDZENIE nr: ZR-OR.7221.1136.2026
z programem sygnalizacji świetlnej
nr: .....
strona/rysunek nr 3

z up. PREZYDENTA M.ST. WARSZAWY
Michał Kacprzak
Naczelnik
Wydziału Organizacji Ruchu
w Biurze Zarządzania Ruchem Drogowym

ZARZĄD DRÓG MIEJSKICH

ul. Chmielna 120
00-801 Warszawa

	NR RYS.: 3	SKALA: 1:500
Nazwa opracowania:	**Projekt organizacji ruchu w związku z rozszerzeniem SPPN na terenie dzielnicy Wola m.st. Warszawy (Odolany)**	
lokalizacja:	ul. Grodziska	
odcinek:	ul.J.Sowińskiego- Grodziska	
data:	sierpień 2026	
autor:	Magdalena Napora	M. Napora