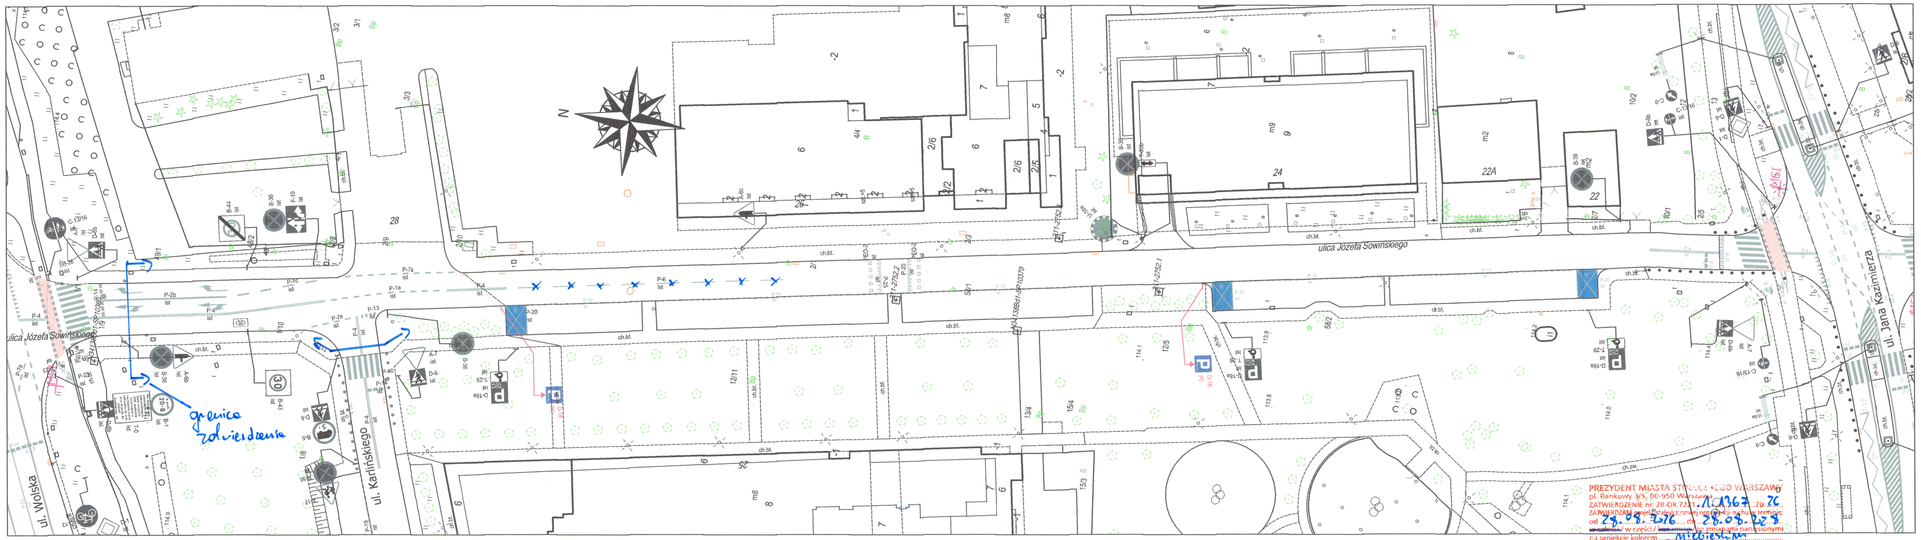


## LEGENDA

- istniejące oznakowanie pionowe
- projektowane oznakowanie pionowe
- istniejące oznakowanie pionowe do likwidacji
- istniejące oznakowanie pionowe do przeniesienia
- oznakowanie pionowe przenoszone
- krawężniki/obrzeża istniejące
- krawężniki/obrzeża wtopione istniejące
- P-18 / P-19 — oznakowanie poziome istniejące
- P-18 / P-19 — oznakowanie poziome projektowane
- P-18 / P-19 — oznakowanie poziome usuwane
- istniejące słupki U-12c

Projekt stałej ~~czasowej~~ organizacji ruchu w zakresie ulic/y gminnych/ej opiniuję pozytywnie/~~negatywnie~~

Warszawa, dn. 2026 -08- 2 7

UWAGA
Egz. oryginalnego, zatwierdzonego przez Inżyniera Ruchu m.st. Warszawy projektu, wraz z pozamiem terminu wdrożenia należy dostarczyć do Wydziału Infrastruktury.
z up. PREZYDENTA M.ST. WARSZAWY
Konrad [illegible]
Naczelnik
w Wydziale Organizacji Ruchu
dla Dzielnicy Wola

PREZYDENT MIASTA STOŁECZNEGO WARSZAWY
pl. Bankowy 3/5, 00-950 Warszawa
ZATWIERDZENIE nr: ZR OR 7221/ 1367 /26
ZATWIERDZAM projekt organizacji ruchu
od 29.08.2026 do 28.08.2029
~~z wyłączeniem w części ... znajdujących się na projekcie kolorem ...~~
W zakresie tys. 1.2.3.5 ~~bez uwag~~
wraz z załącznikami .....
i projektem sygnalizacji nr .....
Zezwolenie dotyczy terenu oznaczonego w pasie drogowym dróg publicznych. Jednostka wprowadzająca organizację ruchu jest zobowiązana do zawiadomienia organu zarządzającego ruchem, zarządu drogi oraz właściwego komendanta Policji o terminie jej wprowadzenia, co najmniej na 7 dni przed dniem wprowadzenia organizacji ruchu.
*UWAGI

PREZYDENT MIASTA STOŁECZNEGO WARSZAWY
pl. Bankowy 3/5, 00-950 Warszawa
ZATWIERDZENIE nr: ZR OR 7221/ 1367 /26
z p.ogramem sygnalizacji świetlnej
nr: –
stron/ny/ych nr 1

z up. PREZYDENTA M.ST. WARSZAWY
Michał Cacprzak
Naczelnik
Wydziału Organizacji Ruchu
z/s Kierowania Ruchem Drogowym

# ZARZĄD DRÓG MIEJSKICH

ul. Chmielna 120
00-801 Warszawa

| | | |
|---|---|---|
| | NR RYS.: 1 | SKALA: 1:500 |
| Nazwa opracowania: | **Projekt organizacji ruchu w związku z rozszerzeniem SPPN na terenie dzielnicy Wola m.st. Warszawy (Odolany)** | |
| lokalizacja: | ul. J.Sowińskiego | |
| odcinek: | ul.Wolska- J.Kazimierza | |
| data: | sierpień 2026 | |
| autor: | Magdalena Napora | |